

FÖRKLARINGAR

- /// Brandcellsgränser REI60
- Brandcellsgränser EI60
- - - Brandcellsgränser EI30
- Brandcellsgränser EI15
- Brandcellsgränser E 30


V Väggtyp enl. ritning A-43.5-01
Där ej annat anges gäller väggtyp V1

FÖRESKRIFTER

Där ej annat anges gäller:
Ök öppning för fönster och fönsterdörrar 2310 ÖFG
Ök bröstning för fönster 700 ÖFG
Ök öppning för dörrar litt D 2100 ÖFG

HÄNVISNINGAR


För väggtyp se ritning ... (lev senare).

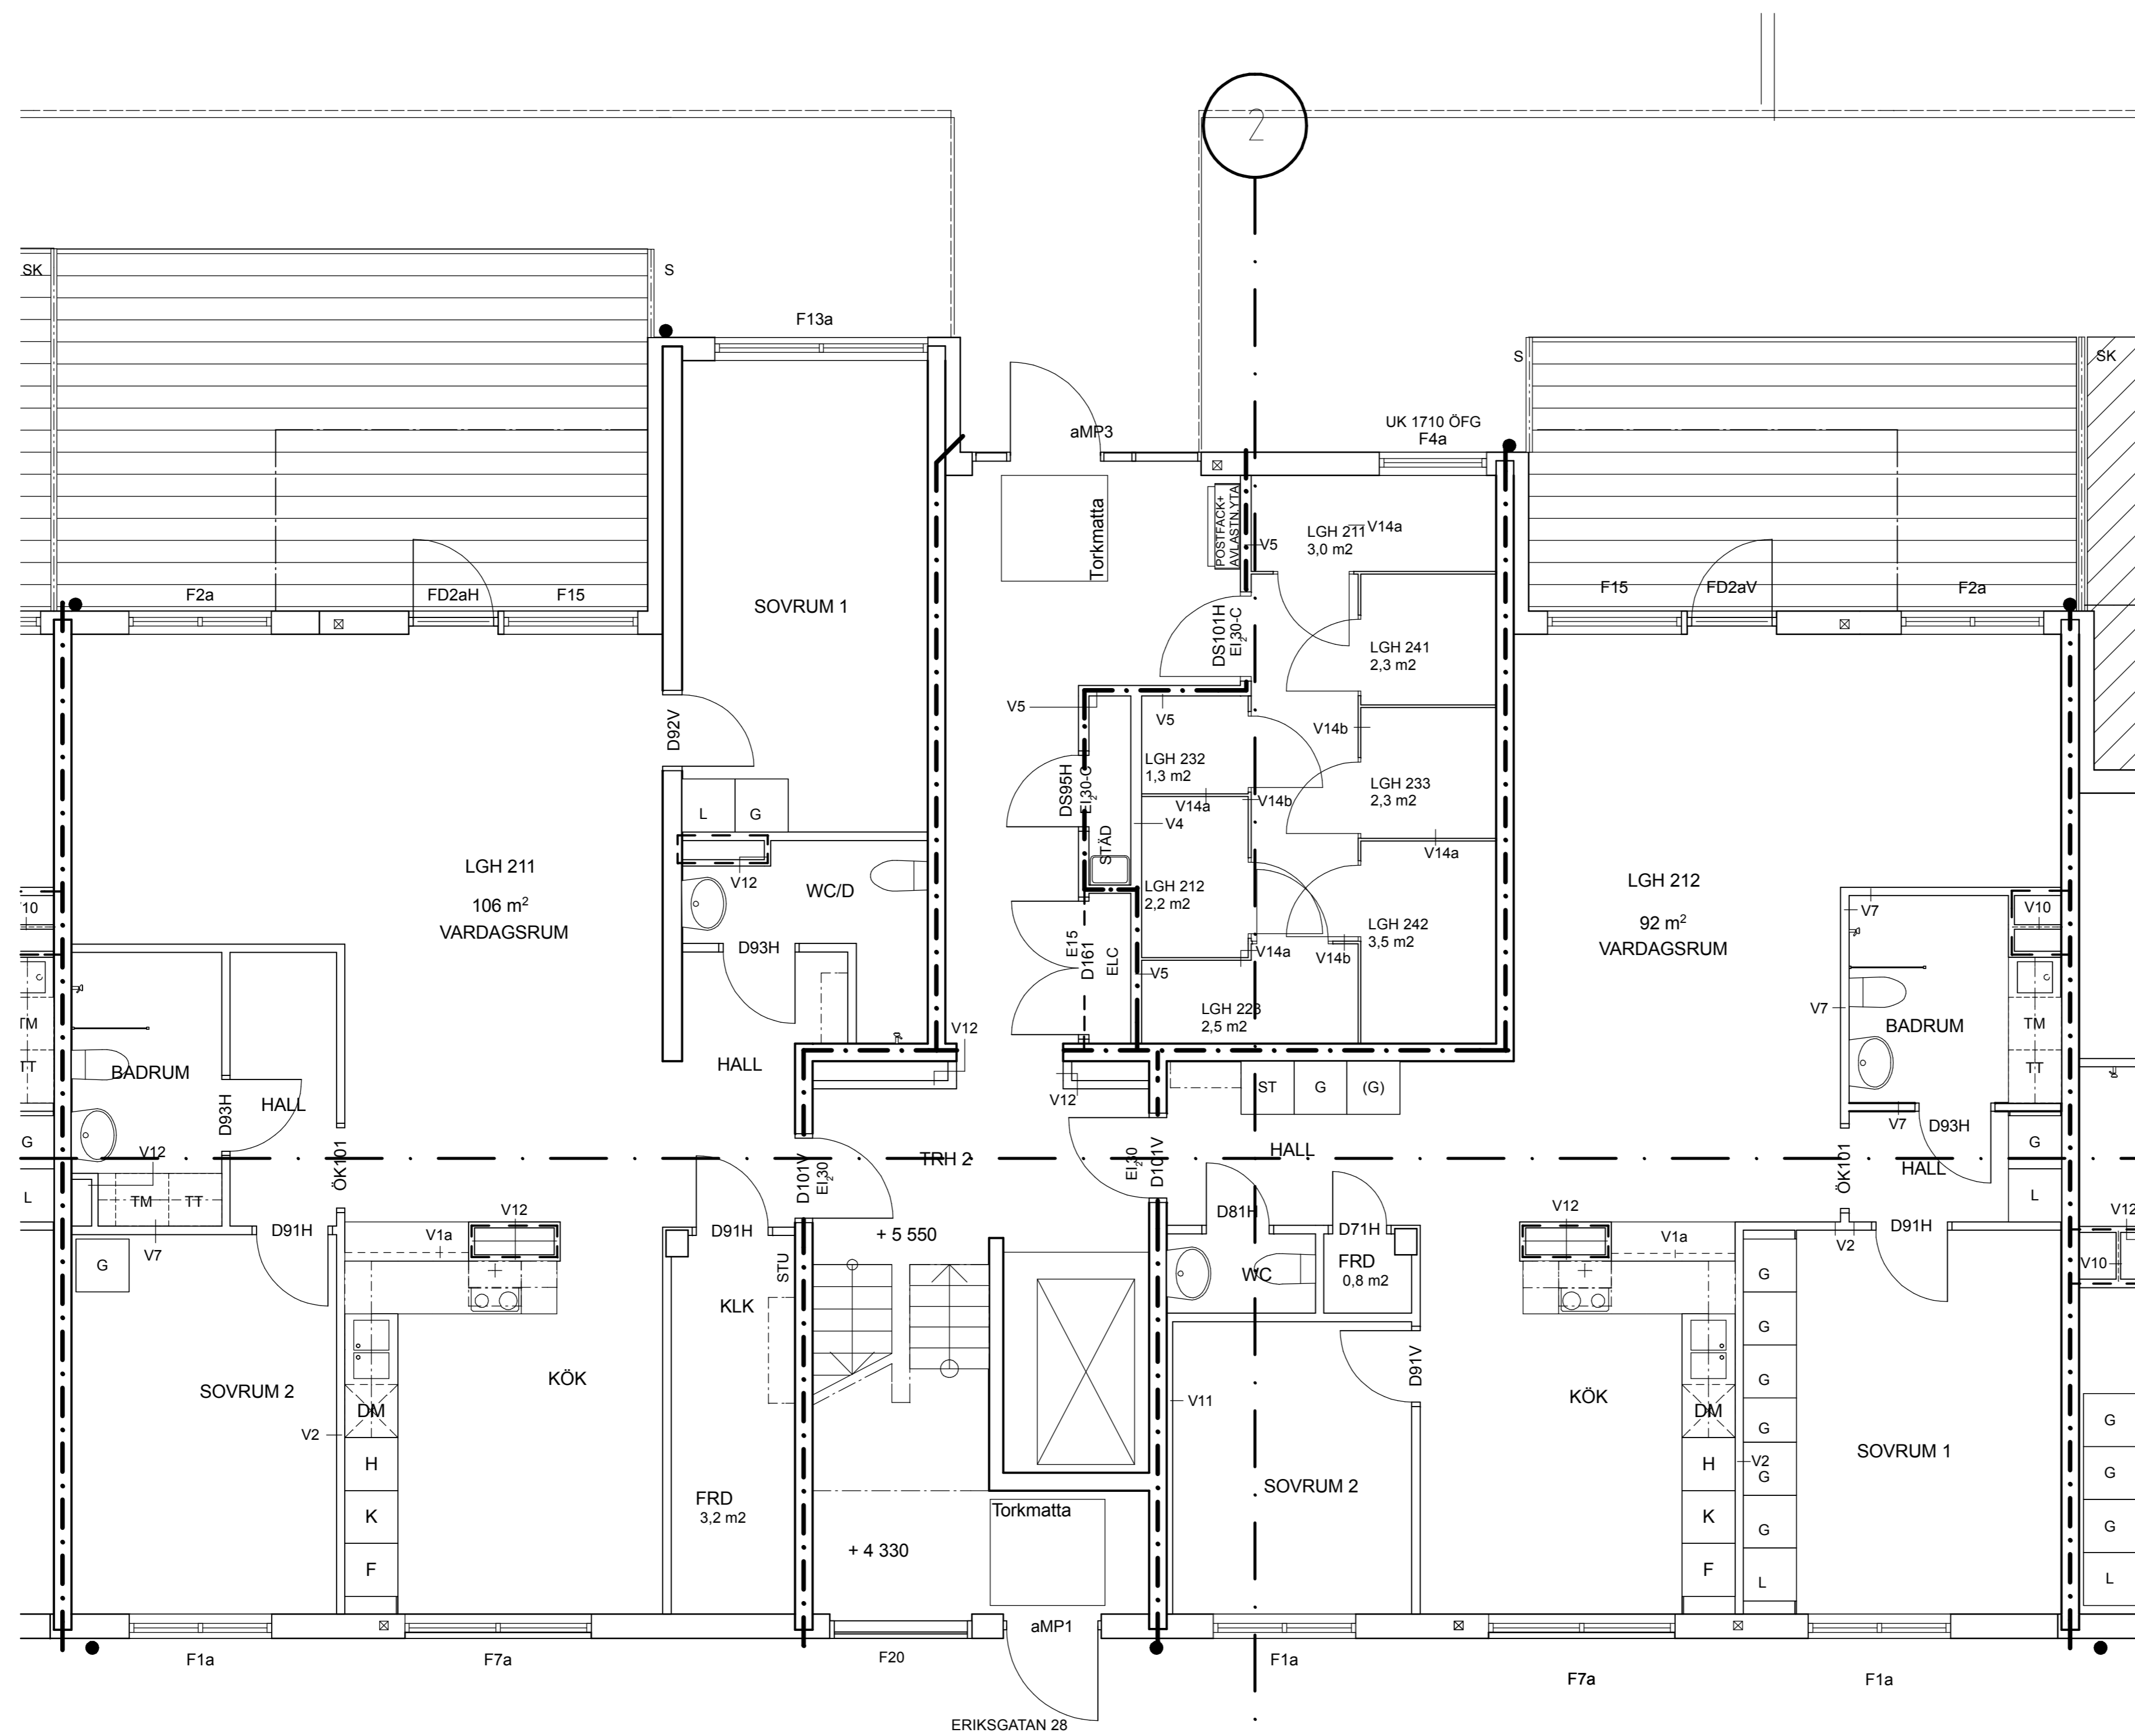

D	RELATIONSHANDLING	080125	BS
BET	ANDRING AV/SER	DATUM	SIGN

RELATIONSHANDLING


KV KOPPARSLAGAREN, ENKÖPINGSKOMMUN

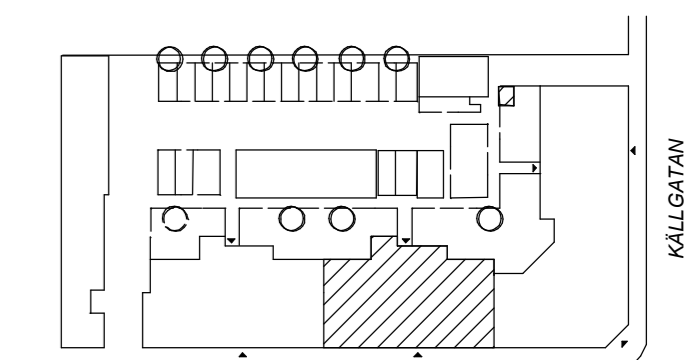

Studio 1-11 Arkitekter, T= 08-785 05 60		
K Knut Jönsson Ingenjörbyrå AB, T= 018-10 03 90		
E Owab Elkonsult, T= 0173-216 70		
VS Ketab Vs-Konstruktioner AB, T= 021-12 80 20		
V V-Projekt AB, T= 021-441 277		
LUPPDRAG NR	956.00	RITAD AV
DATUM	2006-12-20	ANSVARIG
		HANDELAGGARE
		BS
		BS
		Michael Klingemann

Plan 1, entréplan
Trapphus 2

SKALA	NUMMER	BET
1:50	A40.1-121	D

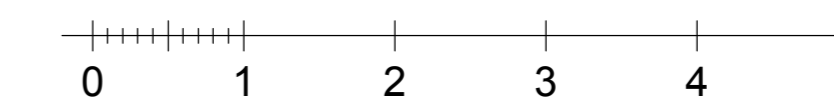

FÖRKLARINGAR

- /// Brandcellsgränser REI60
- Brandcellsgränser EI60
- - - Brandcellsgränser EI30
- Brandcellsgränser EI15
- Brandcellsgränser E 30


V Väggtyp enl. ritning A-43.5-01
Där ej annat anges gäller väggtyp V1

FÖRESKRIFTER

Där ej annat anges gäller:
Ök öppning för fönster och fönsterdörrar 2310 ÖFG
Ök bröstning för fönster 700 ÖFG
Ök öppning för dörrar litt D 2100 ÖFG

HÄNVISNINGAR


För väggtyp se ritning ... (lev senare).

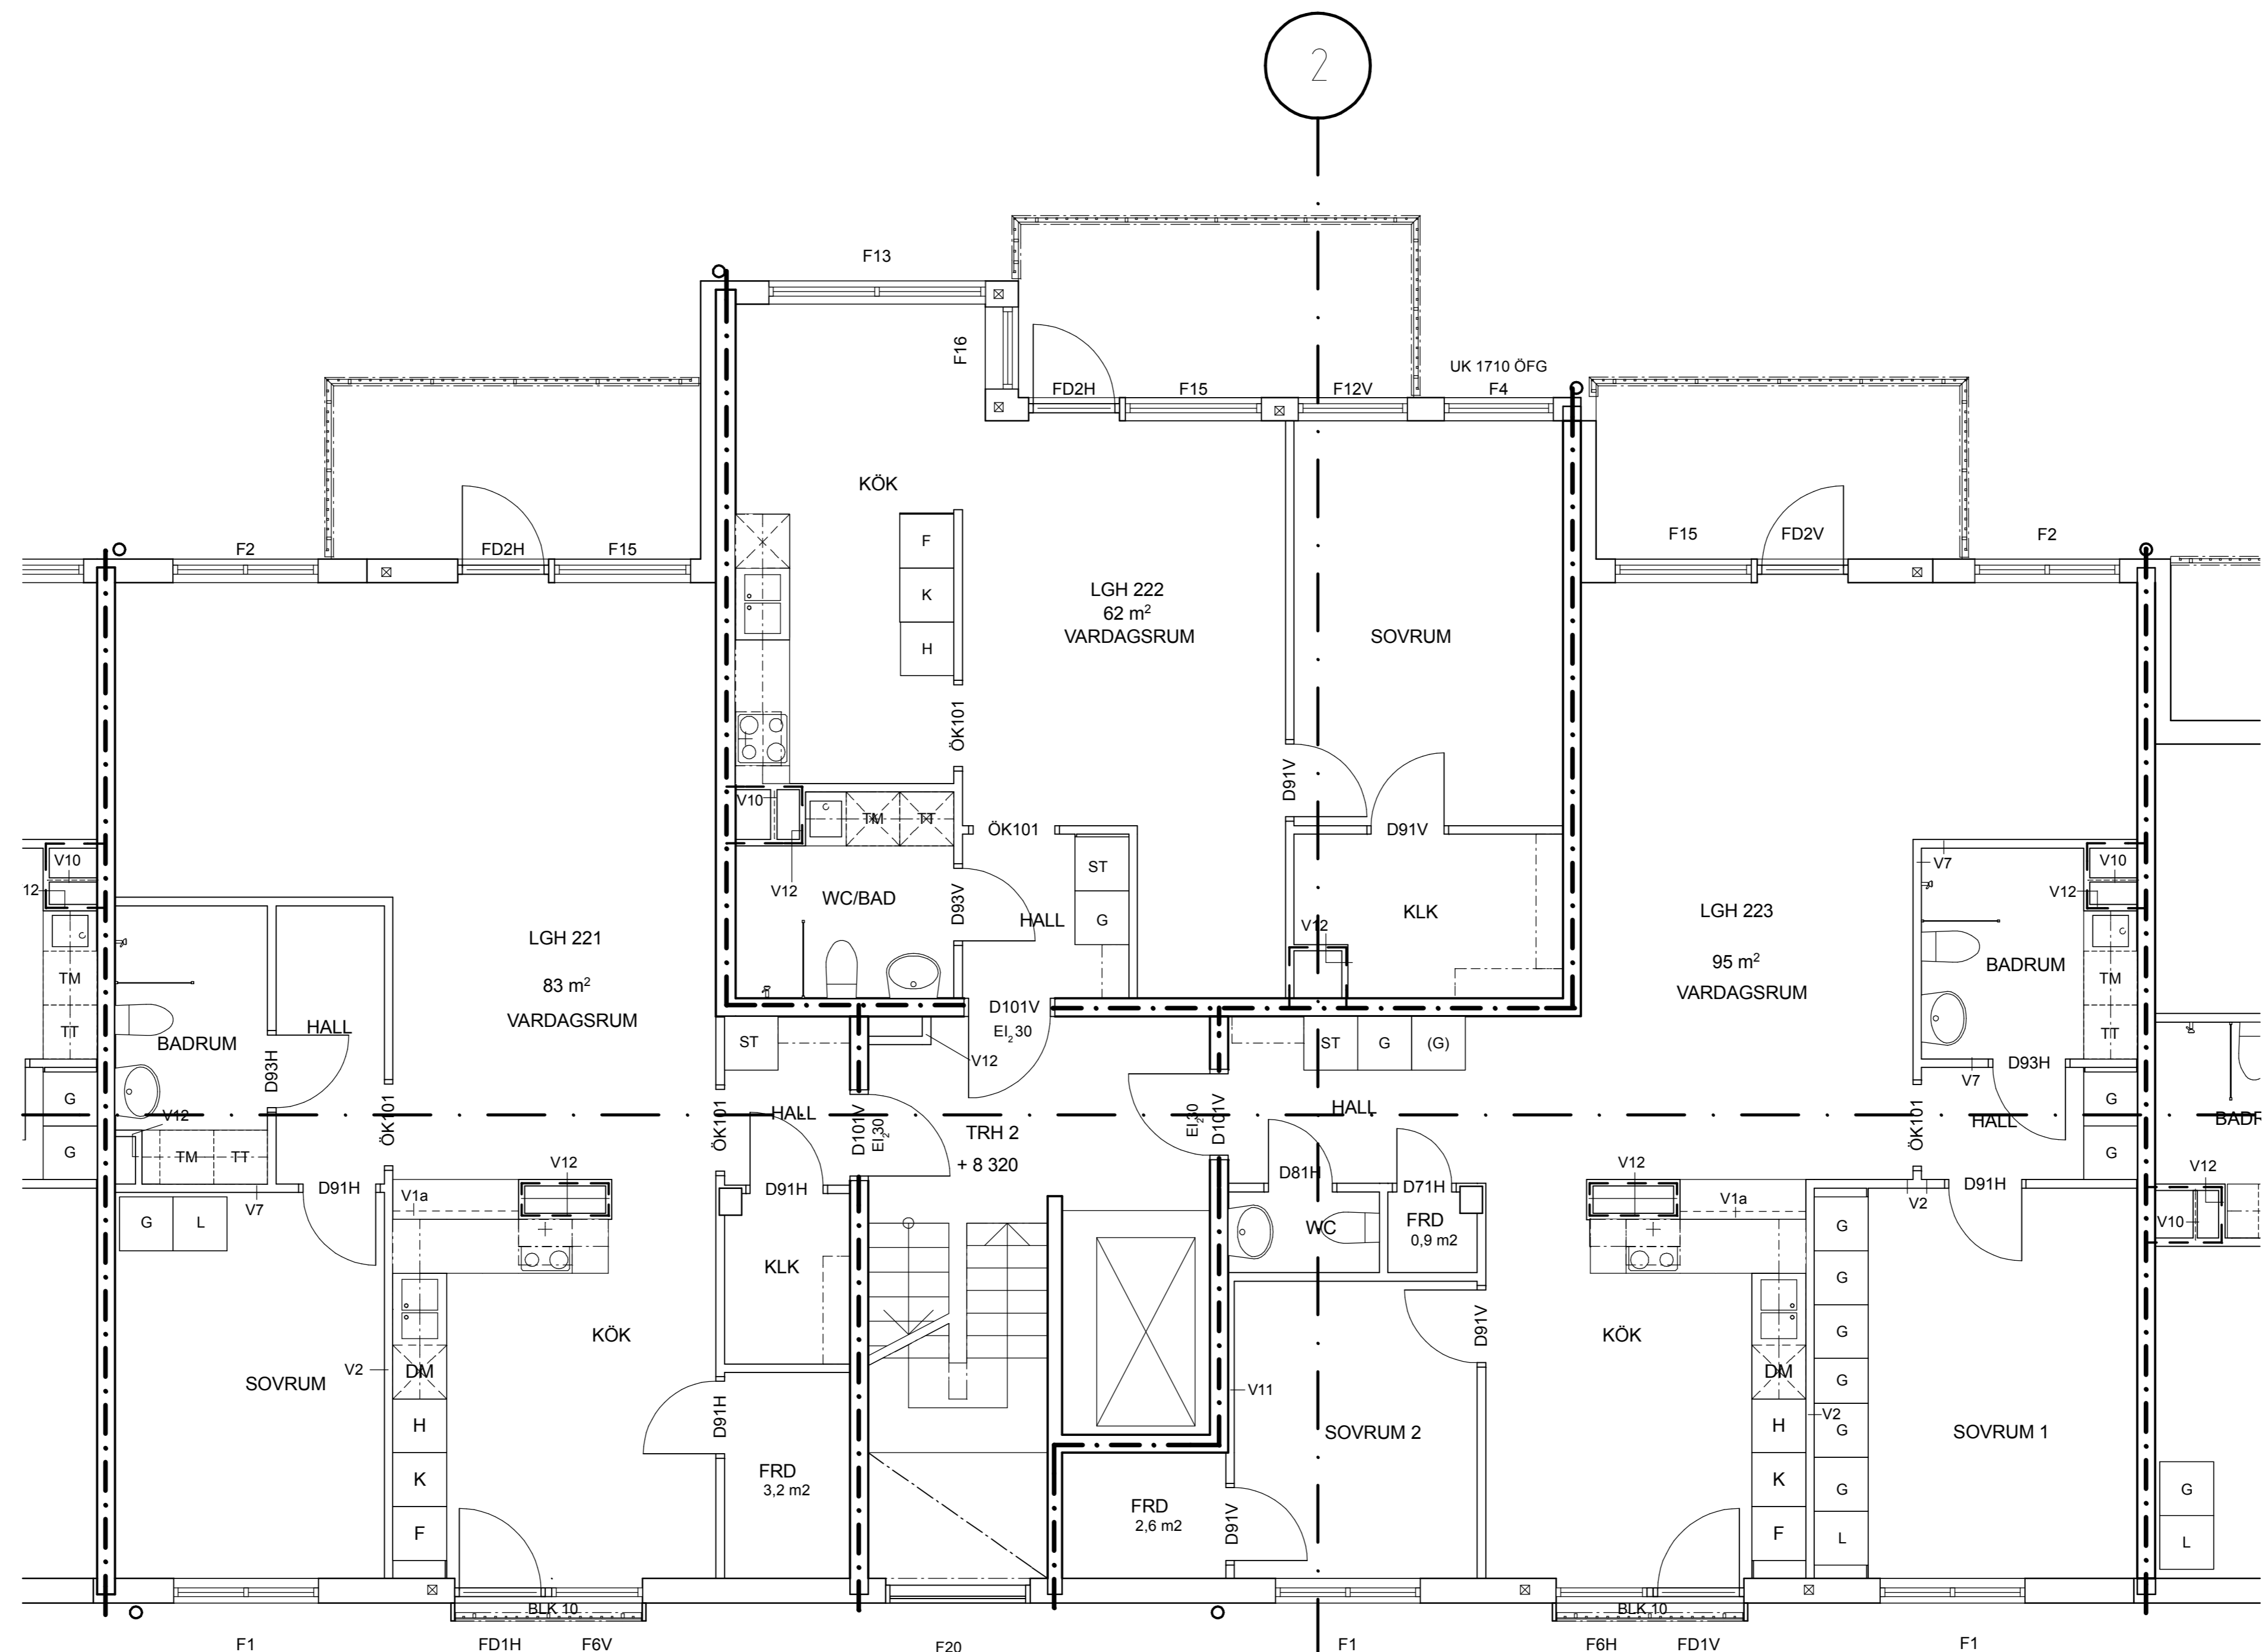

D	RELATIONSHANDLING	080125	BS
BET	ANT	ÄNDRING AVSER	DATUM

RELATIONSHANDLING


KV KOPPARSLAGAREN, ENKÖPINGSKOMMUN

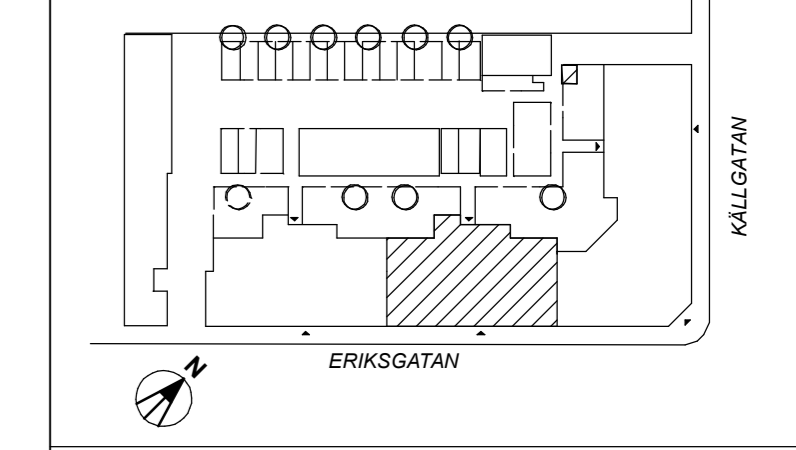

Studio 1-11 Arkitekter, T = 08-785 05 60		
K Knut Jönsson Ingenjörbyrå AB, T = 018-10 03 90		
E Owab Elkonsult, T = 0173-216 70		
VS Ketab Vs-Konstruktioner AB, T = 021-12 80 20		
V V-Projekt AB, T = 021-441 277		
LUPPRAG NR	RTAD AV	HANDELAGGARE
956 00	BS	BS
DATUM	ANSVARIG	
2006-12-20	Michael Klingemann	

Plan 2, våningsplan.
Trapphus 2

SKALA	NUMMER	BET
1:50	A40.1-122	D

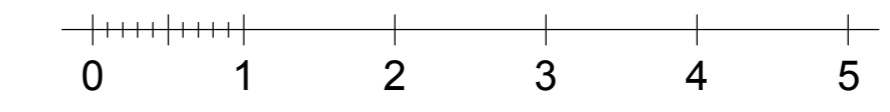

FÖRKLARINGAR

- /// Brandcellsgränser REI60
- Brandcellsgränser EI60
- - - Brandcellsgränser EI30
- Brandcellsgränser EI15
- Brandcellsgränser E 30


V Väggtyp enl. ritning A-43.5-01
Där ej annat anges gäller väggtyp V1

FÖRESKRIFTER

Där ej annat anges gäller:
Ök öppning för fönster och fönsterdörrar 2310 ÖFG
Ök bröstning för fönster 700 ÖFG
Ök öppning för dörrar litt D 2100 ÖFG

HÄNVISNINGAR

För väggtyp se ritning ... (lev senare).

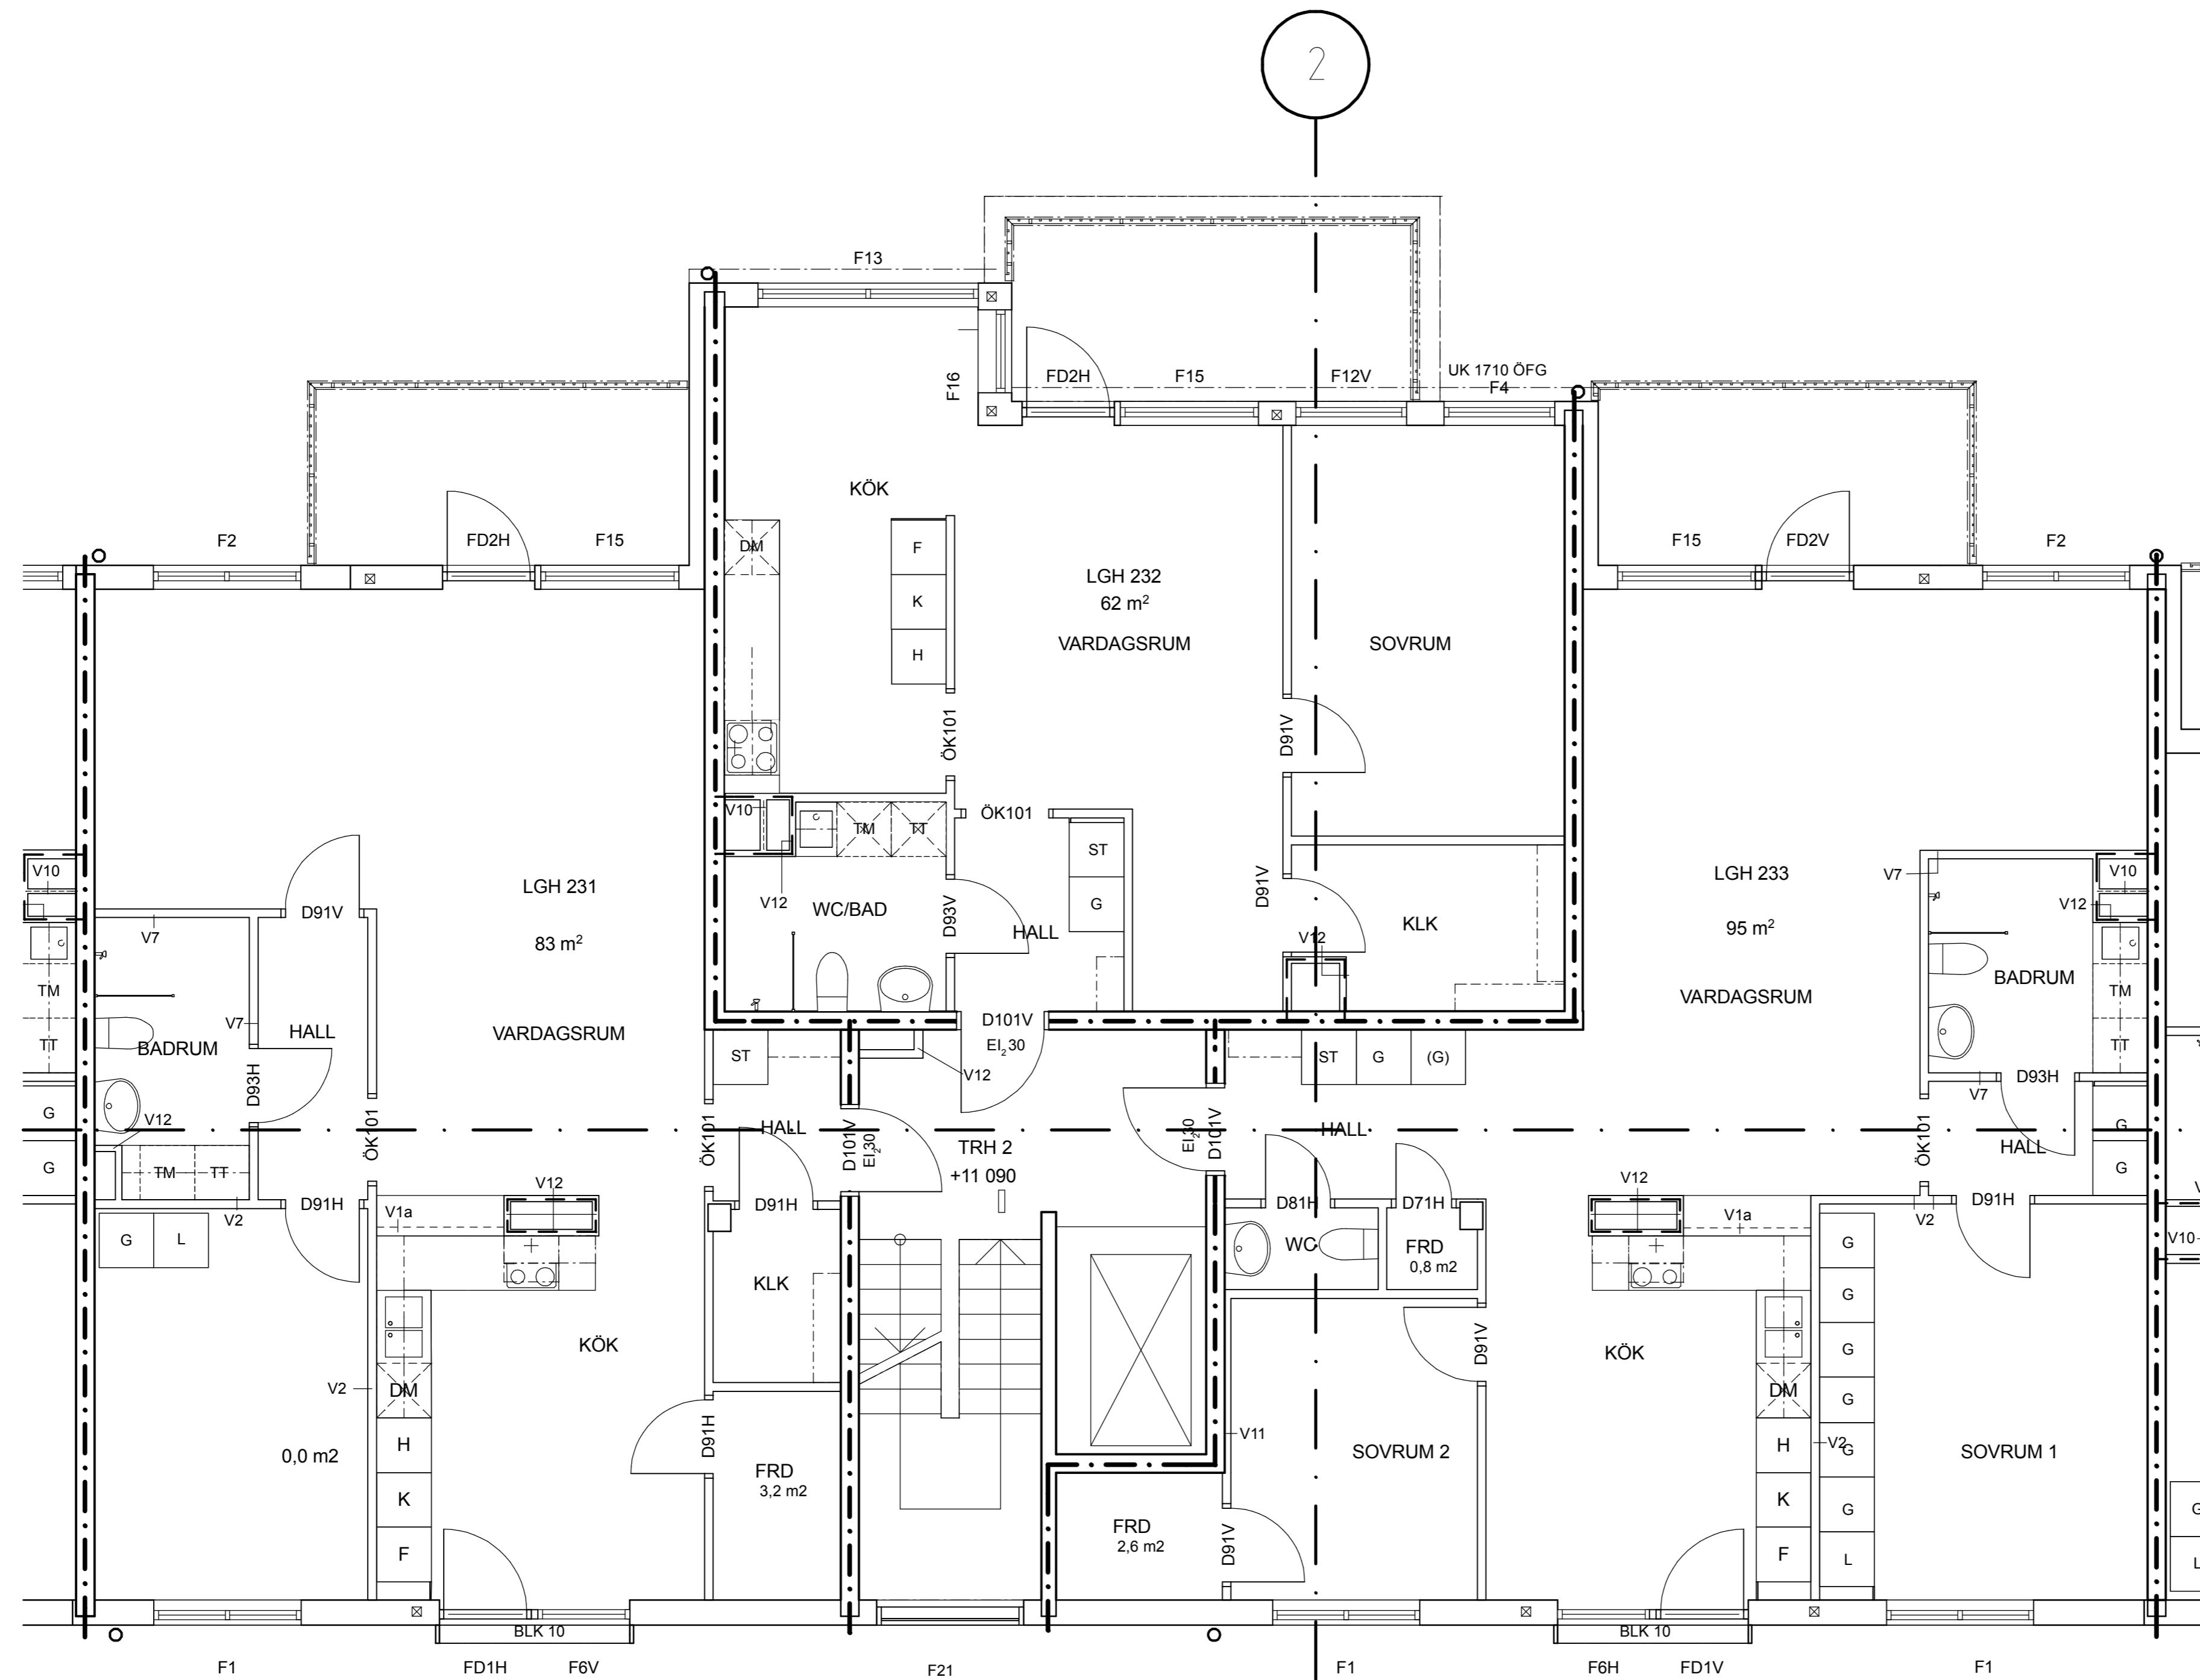

E	RELATIONSHANDLING	080125	BS
BET	ANT	ÄNDRING AVSER	DATUM
RELATIONSHANDLING			
KV KOPPARSLAGAREN, ENKÖPINGSKOMMUN			
Studio 1-11 Arkitekter, T= 08-785 05 60 K Knut Jönsson Ingenjörbyrå AB, T= 018-10 03 90 E Owab Etikonsult, T= 0173-216 70 VS Ketab Vs-Konstruktioner AB, T= 021-12 80 20 V V-Projekt AB, T= 021-441 277			
LUPPDRAG NR	956 00	RITAD AV	BS
DATUM	2006-12-20	HANDLAGGARE	BS
		ANSVARIG	Michael Klingemann
Plan 3, våningsplan. Trapphus 2			
SKALA	1:50	NUMMER	A40.1-123
		BET	E

FÖRKLARINGAR

- /// Brandcellsgränser REI60
- Brandcellsgränser EI60
- - - Brandcellsgränser EI30
- Brandcellsgränser EI15
- Brandcellsgränser E 30


V Väggtyp enl. ritning A-43.5-01
Där ej annat anges gäller väggtyp V1

FÖRESKRIFTER

Där ej annat anges gäller:
Ök öppning för fönster och fönsterdörrar 2310 ÖFG
Ök bröstning för fönster 700 ÖFG
Ök öppning för dörrar litt D 2100 ÖFG

HÄNVISNINGAR


För väggtyp se ritning ... (lev senare).

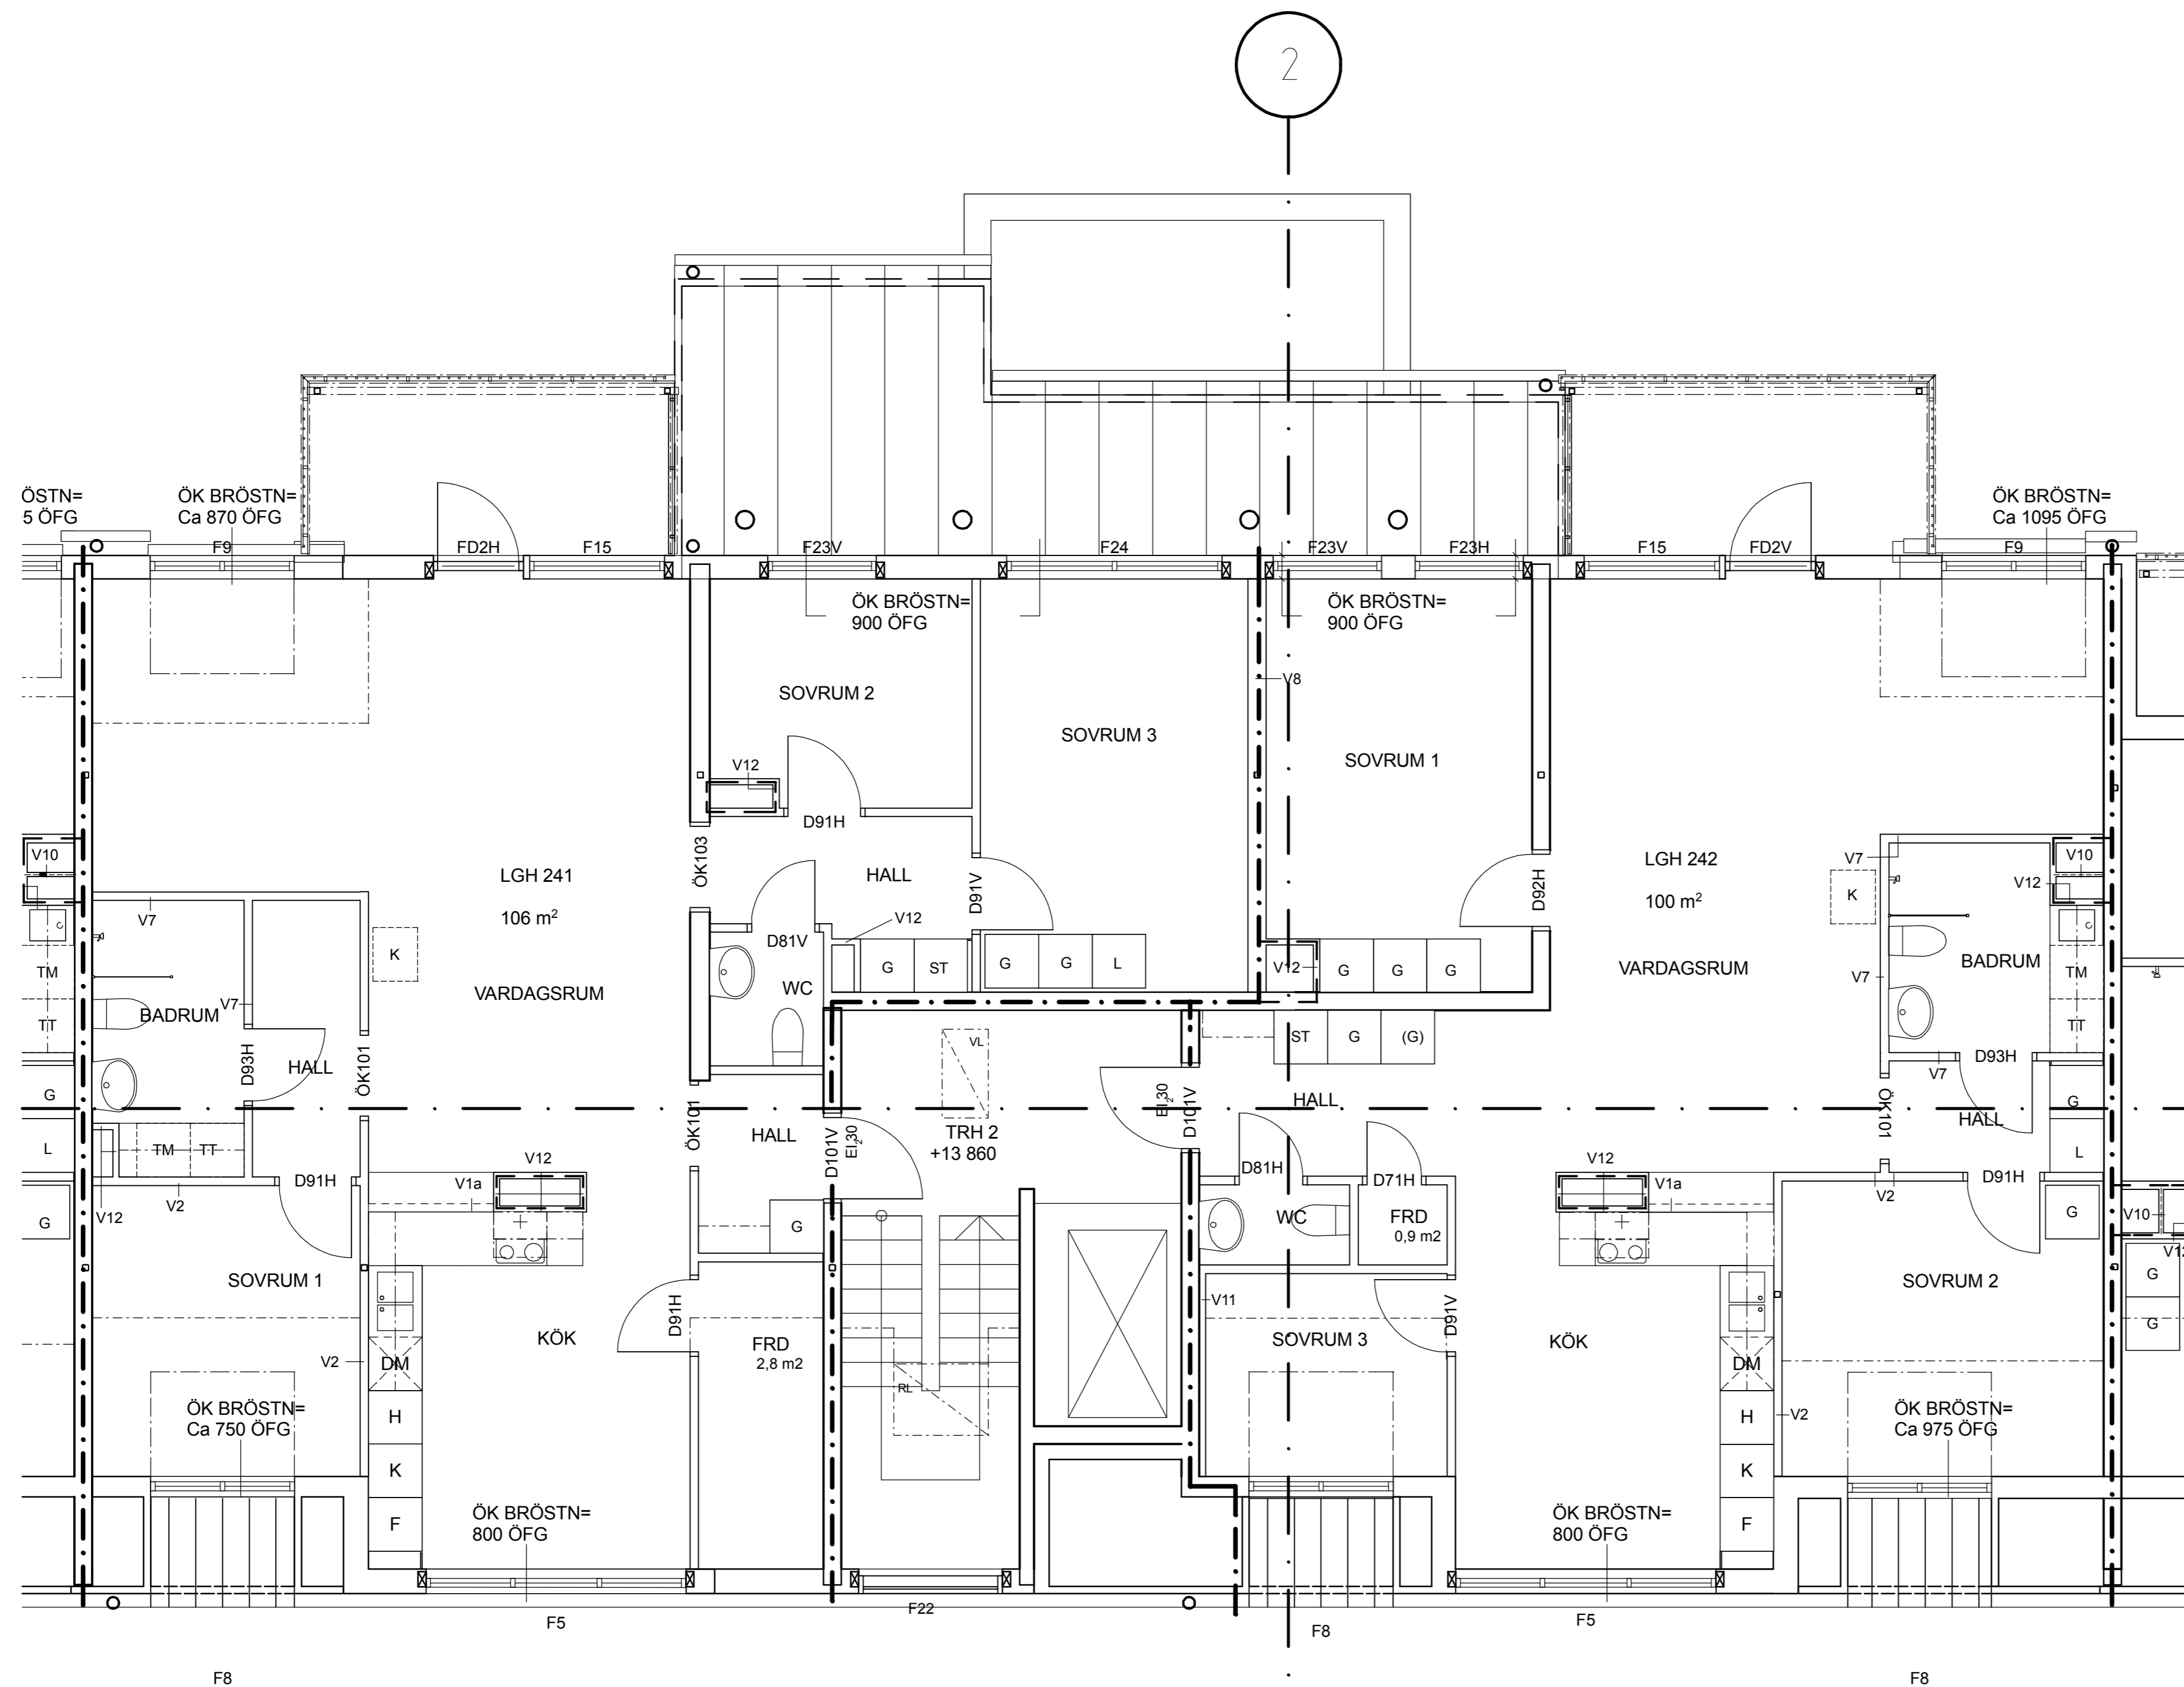

E	RELATIONSHANDLING	080125	BS
BET	ANT	ÄNDRING AVSER	DATUM
			SIGN

RELATIONSHANDLING


KV KOPPARSLAGAREN, ENKÖPINGSKOMMUN

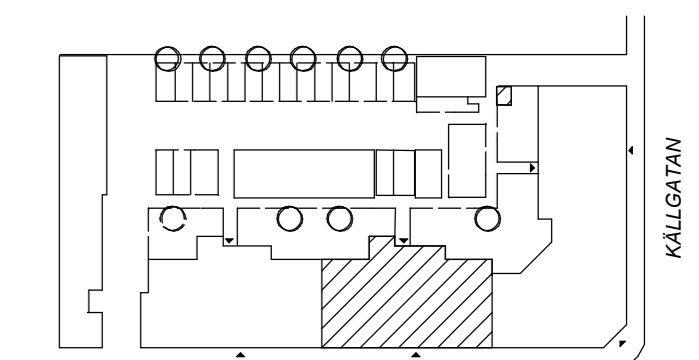

Studio 1-11 Arkitekter, T = 08-785 05 60		
K Knut Jönsson Ingenjörbyrå AB, T = 018-10 03 90		
E Owab Elkonsult, T = 0173-216 70		
VS/ Ketab Vs-Konstruktioner AB, T = 021-12 80 20		
V V-Projekt AB, T = 021-441 277		
LUPPDRAG NR	RITAD AV	HANDLAGGARE
956 00	BS	BS
DATUM	ANSVARIG	
2006-12-20	Michael Klingemann	

Plan 4, våningsplan.
Trapphus 2


SKALA	NUMMER	BET
1:50	A40.1-124	E

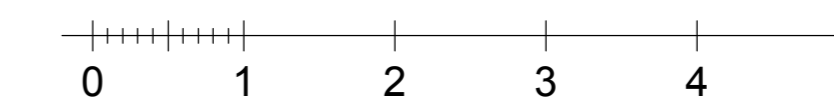

FÖRKLARINGAR

TL = TAKLUCKA 600x800
 RL = RÖKLUCKA 1000x1000
 VL = VINDSLUCKA


FÖRESKRIFTER

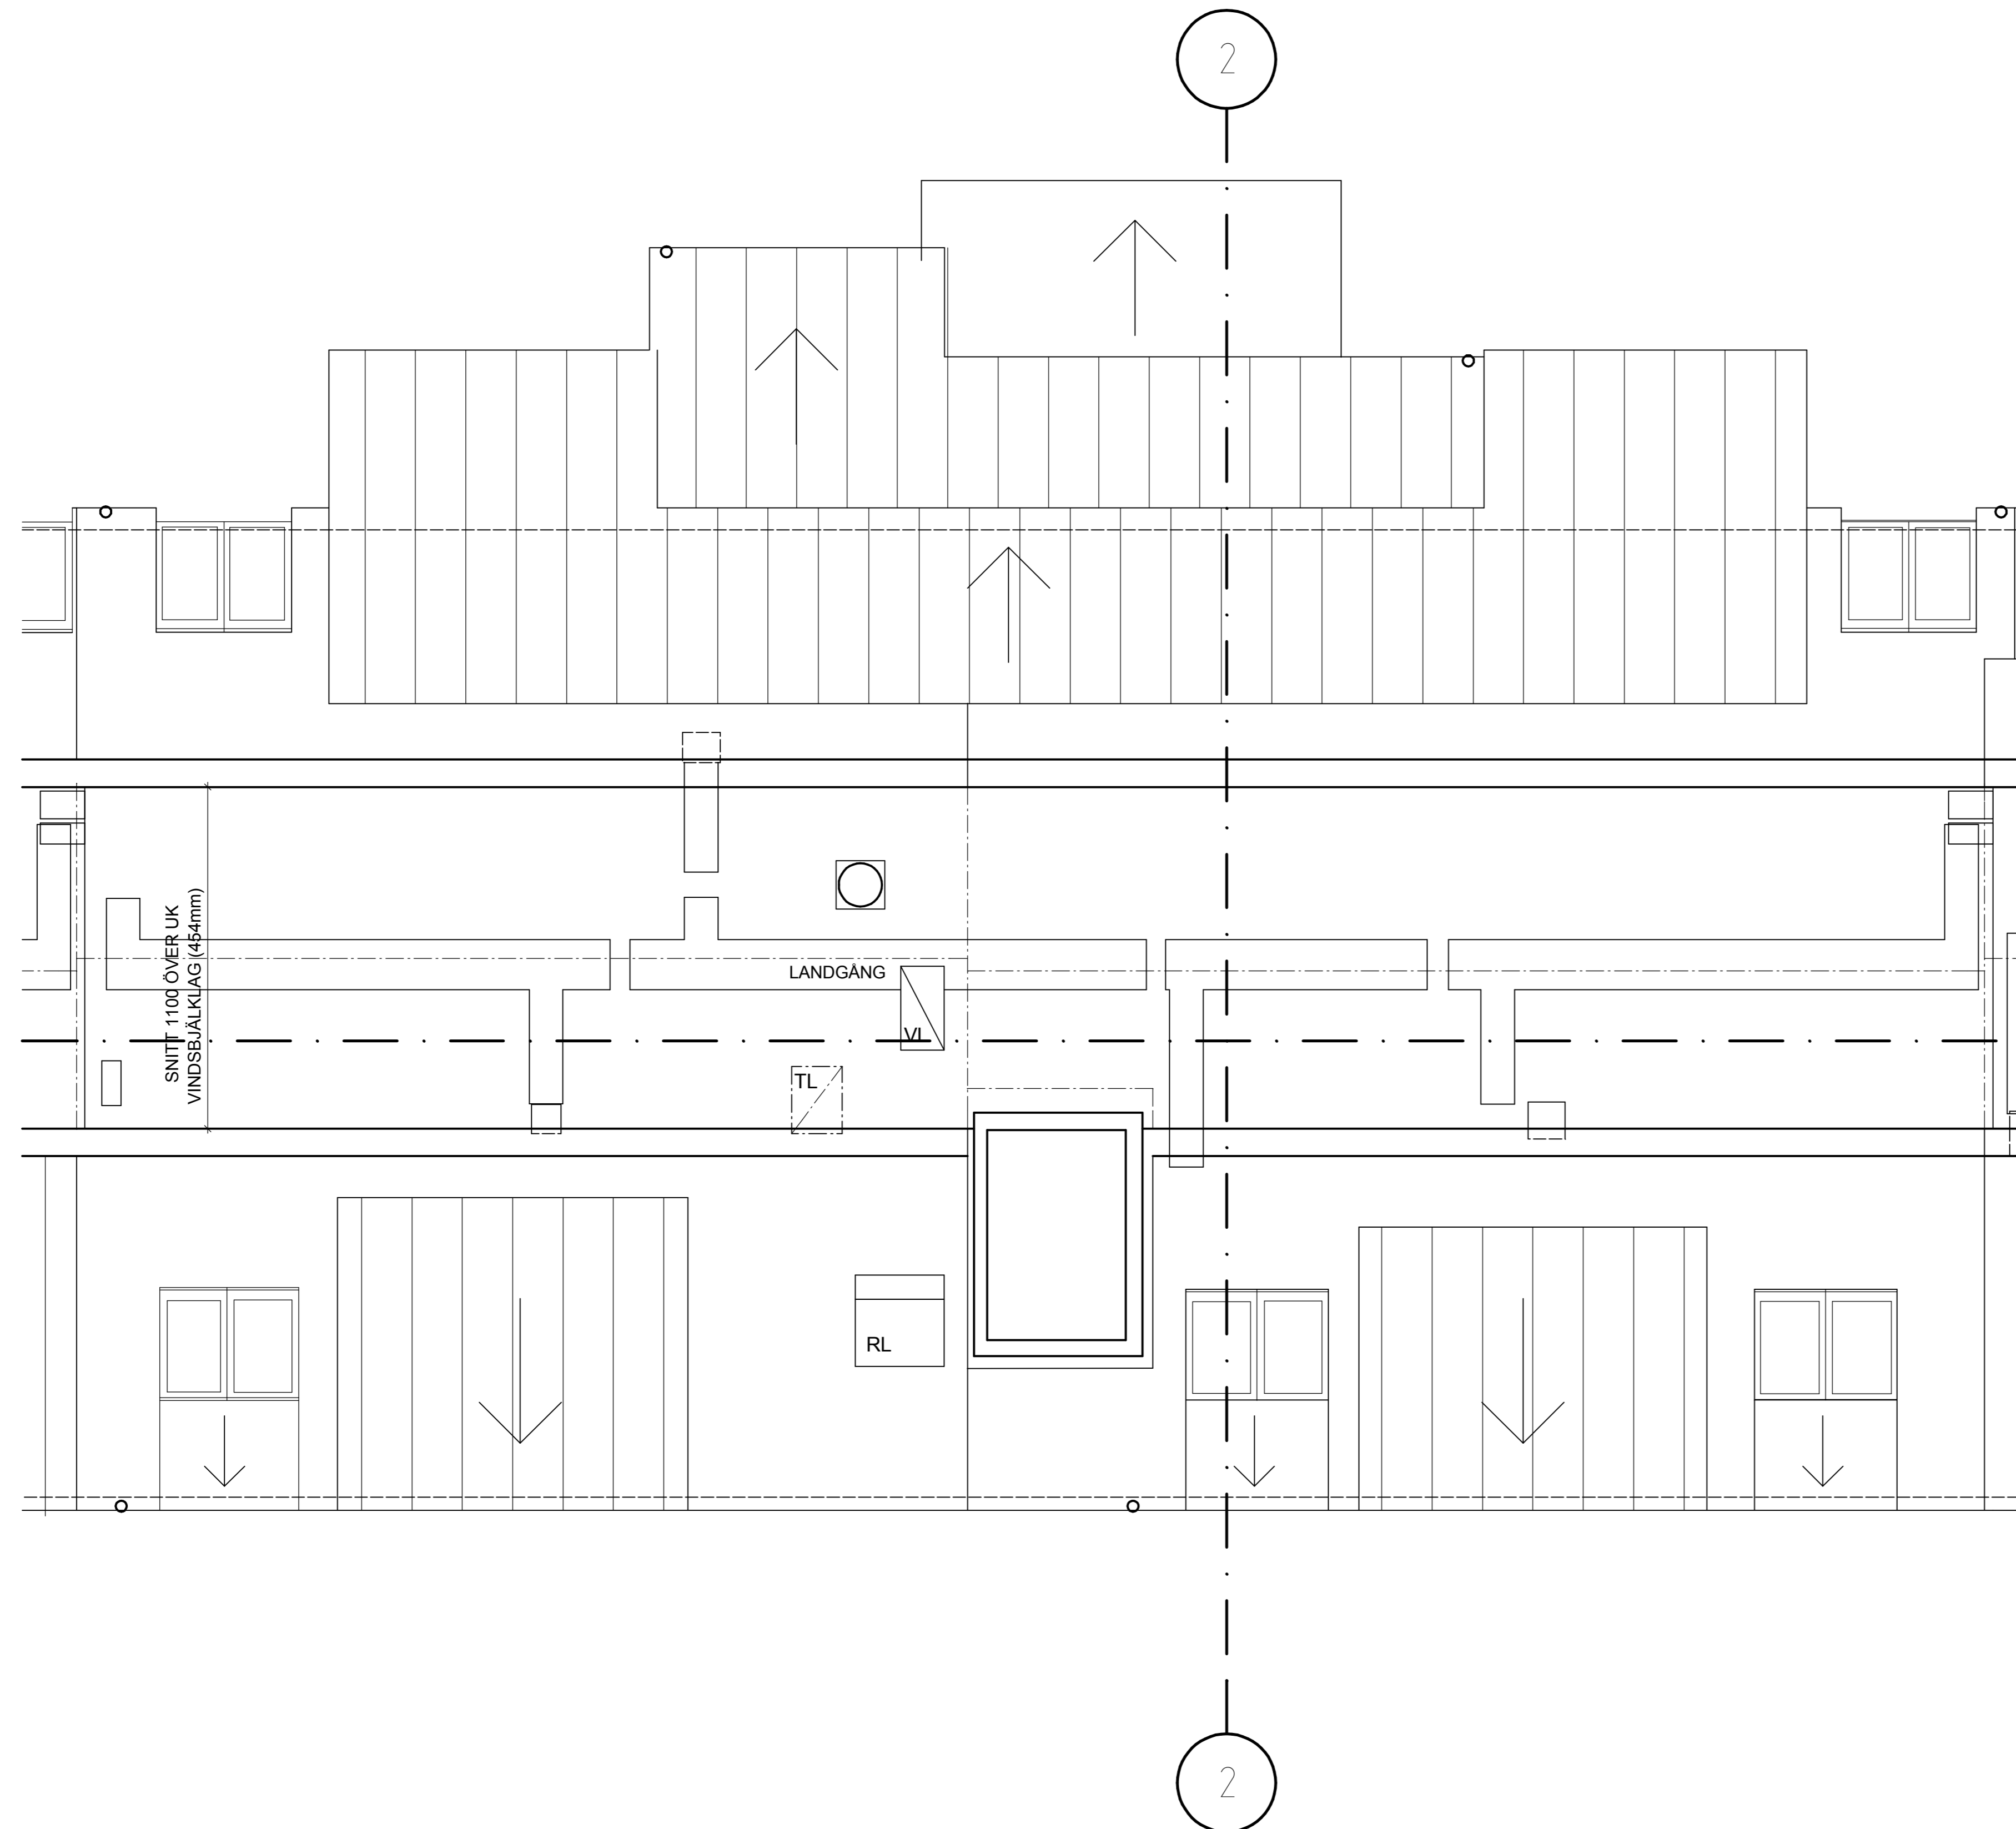

C	RELATIONSHANDLING	080218	BS
BET	ANT	ÄNDRING AVSEER	DATUM SIGN

RELATIONSHANDLING

KV KOPPARSLAGAREN, ENKÖPINGSKOMMUN

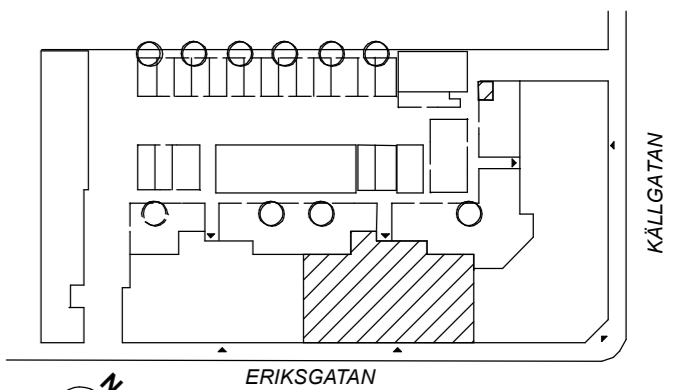

Studio 1-11 Arkitekter, T= 08-785 05 60

K Knut Jönsson Ingenjörbyrå AB, T= 018-10 03 90

E Owab Elkonsult, T= 0173-216 70

VS Ketab Vs-Konstruktioner AB, T= 021-12 80 20

V V-Projekt AB, T= 021-441 277

LUPPDRAG NR	RTAD AV	HANDELAGGARE
956 00	BS	BS
DATUM	ANSVARIG	
2007-01-12	Michael Klingemann	

Plan 5, vindsplan.
 Trapphus 2

SKALA	NUMMER	BET
1:50	A40.1-125	C


FÖRKLARINGAR

TL = TAKLUCKA 600x800
 TB = TAKBRYGGA
 RL = RÖKLUCKA 1000x1000

FÖRESKRIFTER

RÖKLUCKA: Mataki Brandventilator typ U, MB7183 el. likv.


NOCKRÄCKE kan bytas mot fästögler med c/c min 3000mm.

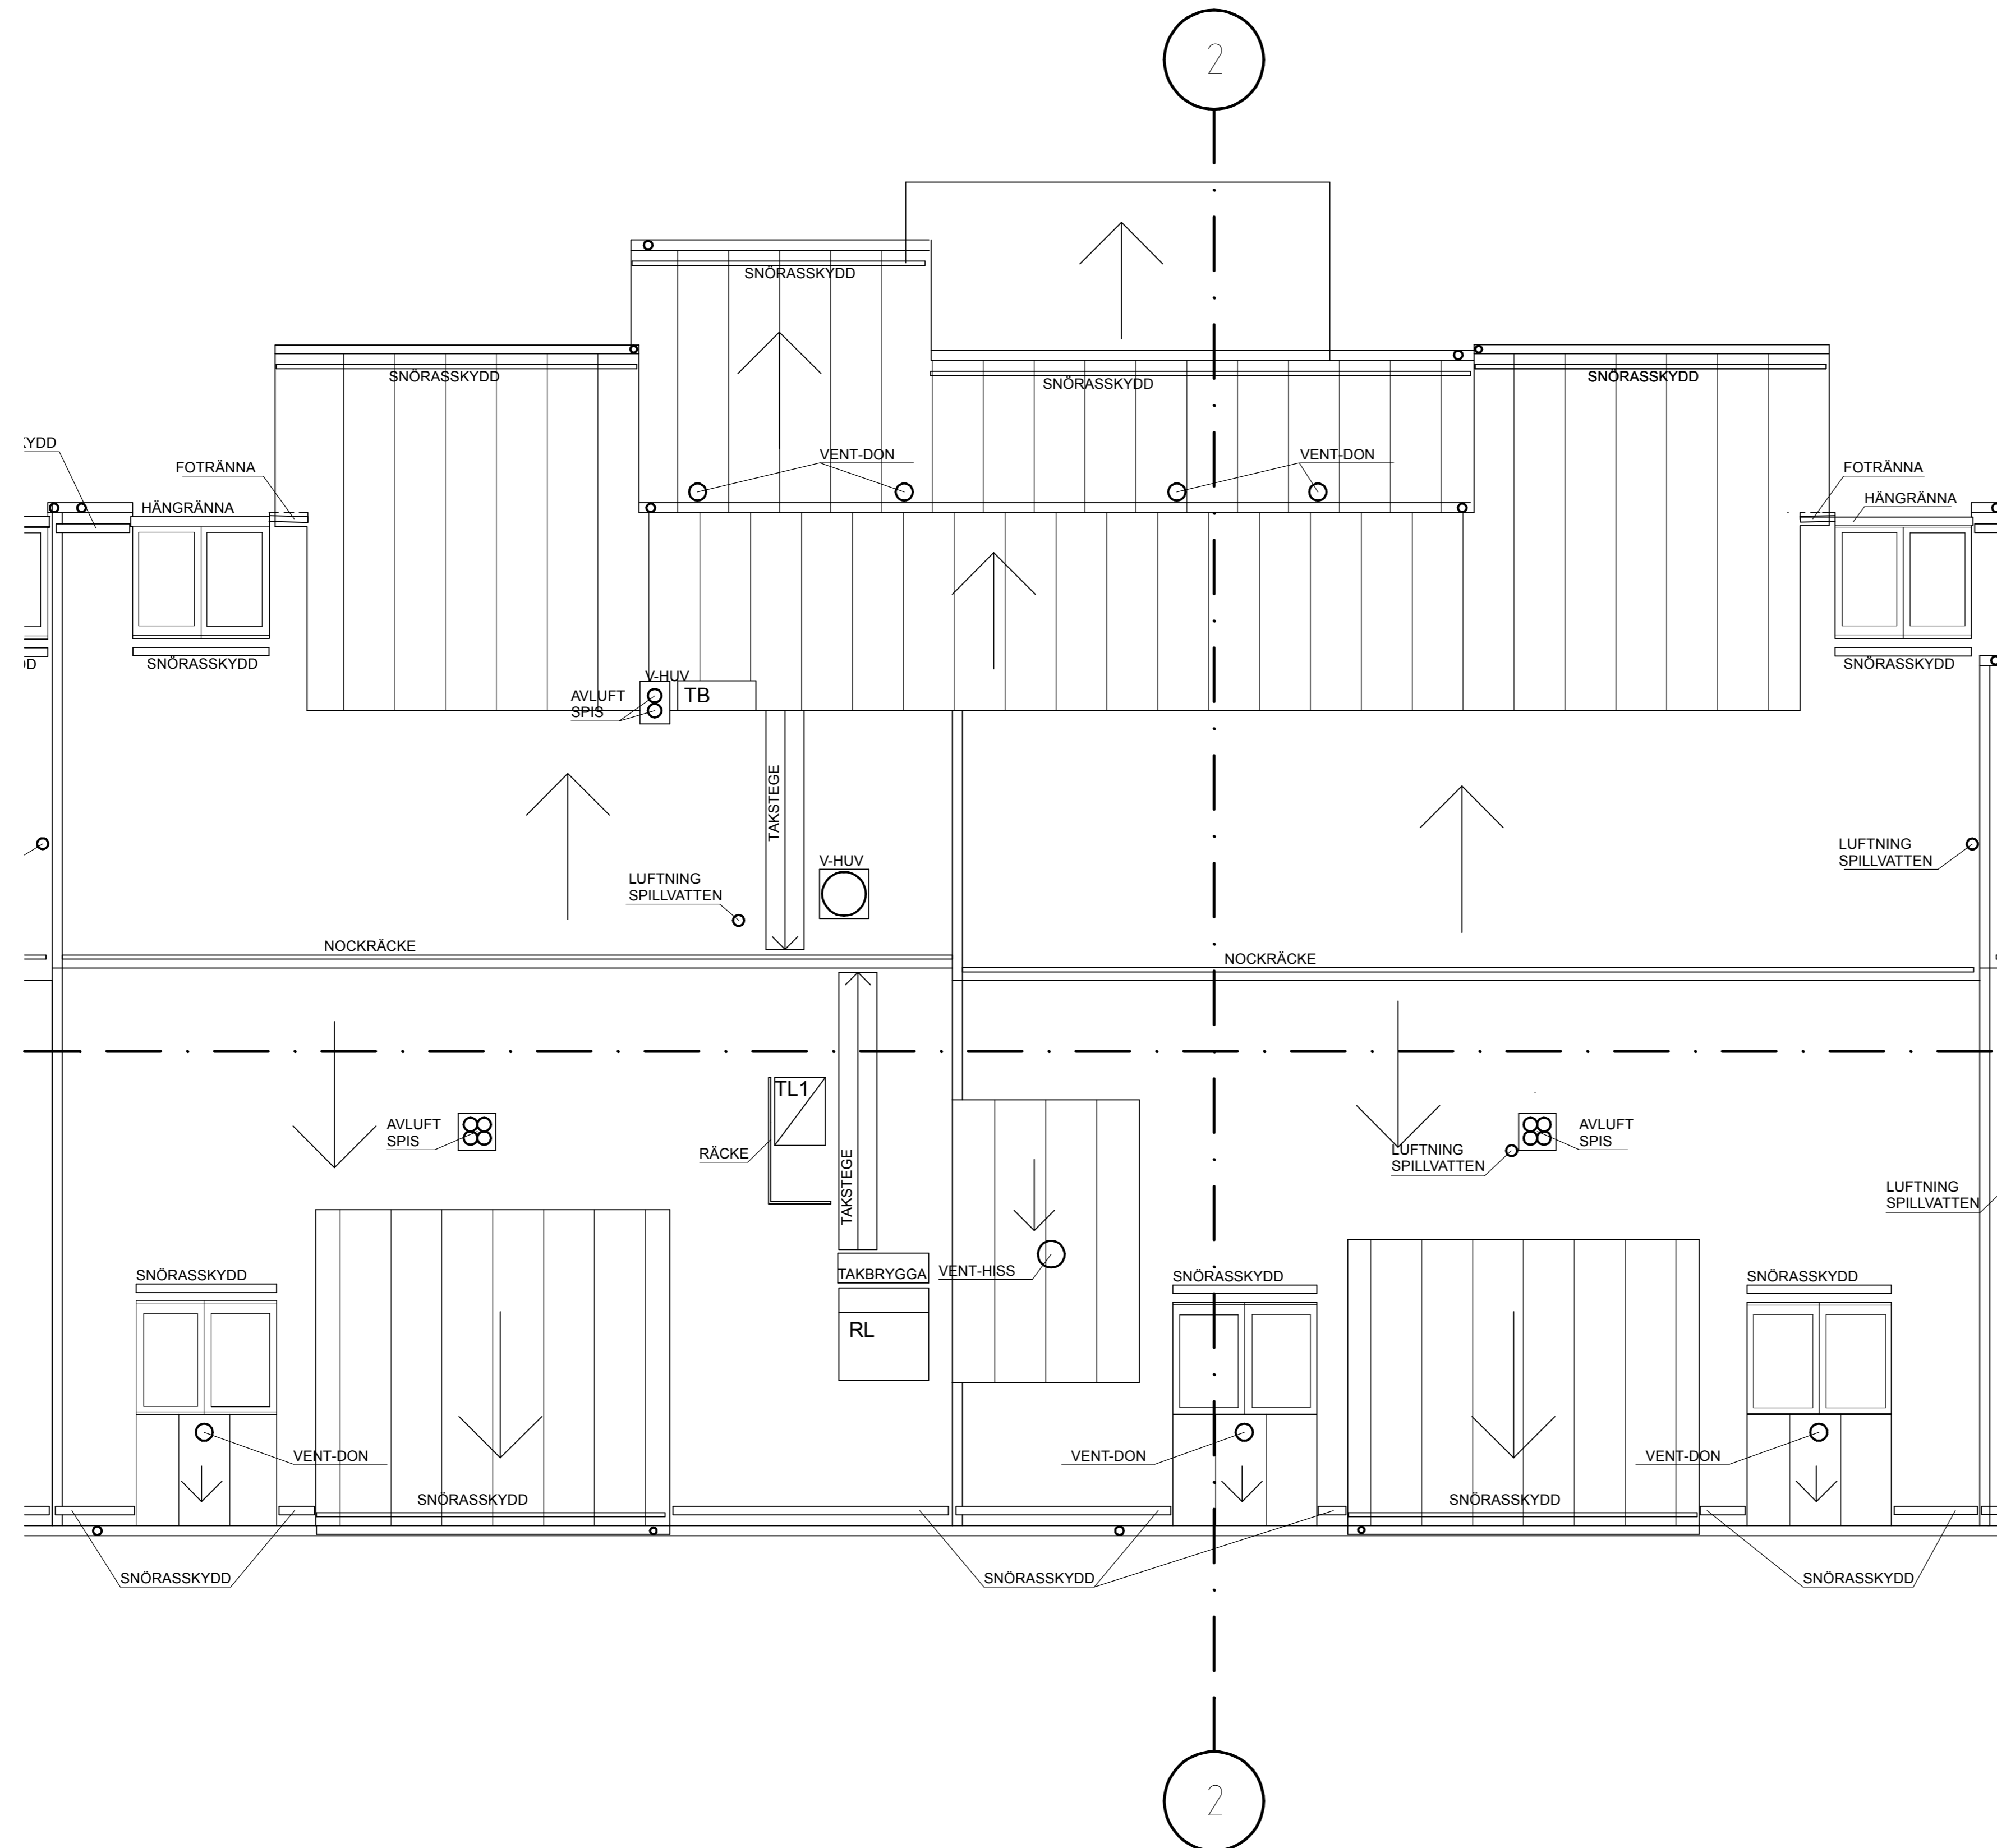

E	RELATIONSHANDLING	080218	BS
BET	ANT	ÄNDRING AVISER	DATUM SIGN

RELATIONSHANDLING

KV KOPPARSLAGAREN, ENKÖPINGSKOMMUN

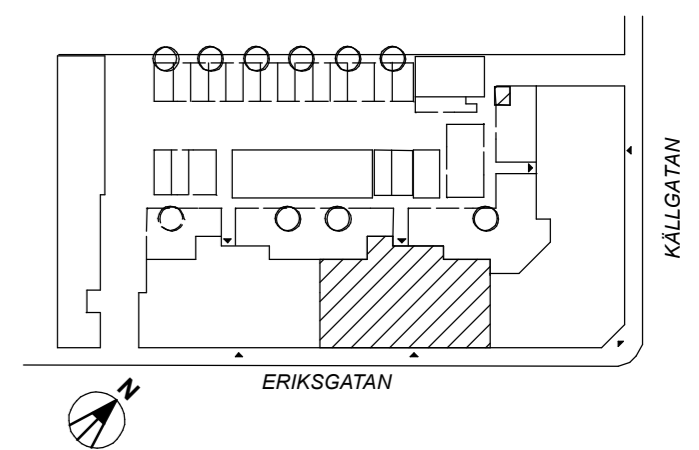

Studio 1-11 Arkitekter, T= 08-785 05 60		
K Knut Jönsson Ingenjörbyrå AB, T= 018-10 03 90		
E Owab Elkonsult, T= 0173-216 70		
VS Ketab Vs-Konstruktioner AB, T= 021-12 80 20		
V V-Projekt AB, T= 021-441 277		
LUPPRAG NR	956.00	RITAD AV
DATUM	2007-01-12	HANDELAGGARE
		ANSVARIG
		Michael Klingemann

Plan 6, taksplan.
 Trapphus 2

SKALA	NUMMER	BET
1:50	A40.1-126	E

