

FÖRKLARINGAR

- /// Brandcellsgränser REI60
- Brandcellsgränser EI60
- - - Brandcellsgränser EI30
- Brandcellsgränser EI15
- Brandcellsgränser E 30

V Väggtyp enl. ritning A-43.5-01
 Där ej annat anges gäller väggtyp V1


FÖRESKRIFTER

Där ej annat anges gäller:
 Ök öppning för fönster och fönsterdörrar 2310 ÖFG
 Ök bröstning för fönster 700 ÖFG
 Ök öppning för dörrar litt D 2100 ÖFG

HÄNVISNINGAR

För väggtyper se ritning ... (lev senare).

G	RELATIONSHANDLING	080125	BS
BET	ANDRING AVSER	DATUM	SIGN
RELATIONSHANDLING			
KV KOPPARSLAGAREN, ENKÖPINGSKOMMUN			
Studio 1-11 Arkitekter, T= 08-785 05 60 K Knut Jönsson Ingenjörbyrå AB, T= 018-10 03 90 E Owab Etikonsult, T= 0173-216 70 VS Ketab Vs-Konstruktioner AB, T= 021-12 80 20 V V-Projekt AB, T= 021-441 277			
UPPDRAG NR	RITAD AV	HANDLAGGARE	
956.00	BS	BS	
DATUM	ANSVARIG		
2006-12-20	Michael Klingemann		
Plan 1, entréplan Trapphus 4			
SKALA	NUMMER	BET	
1:50	A40.1-141	G	

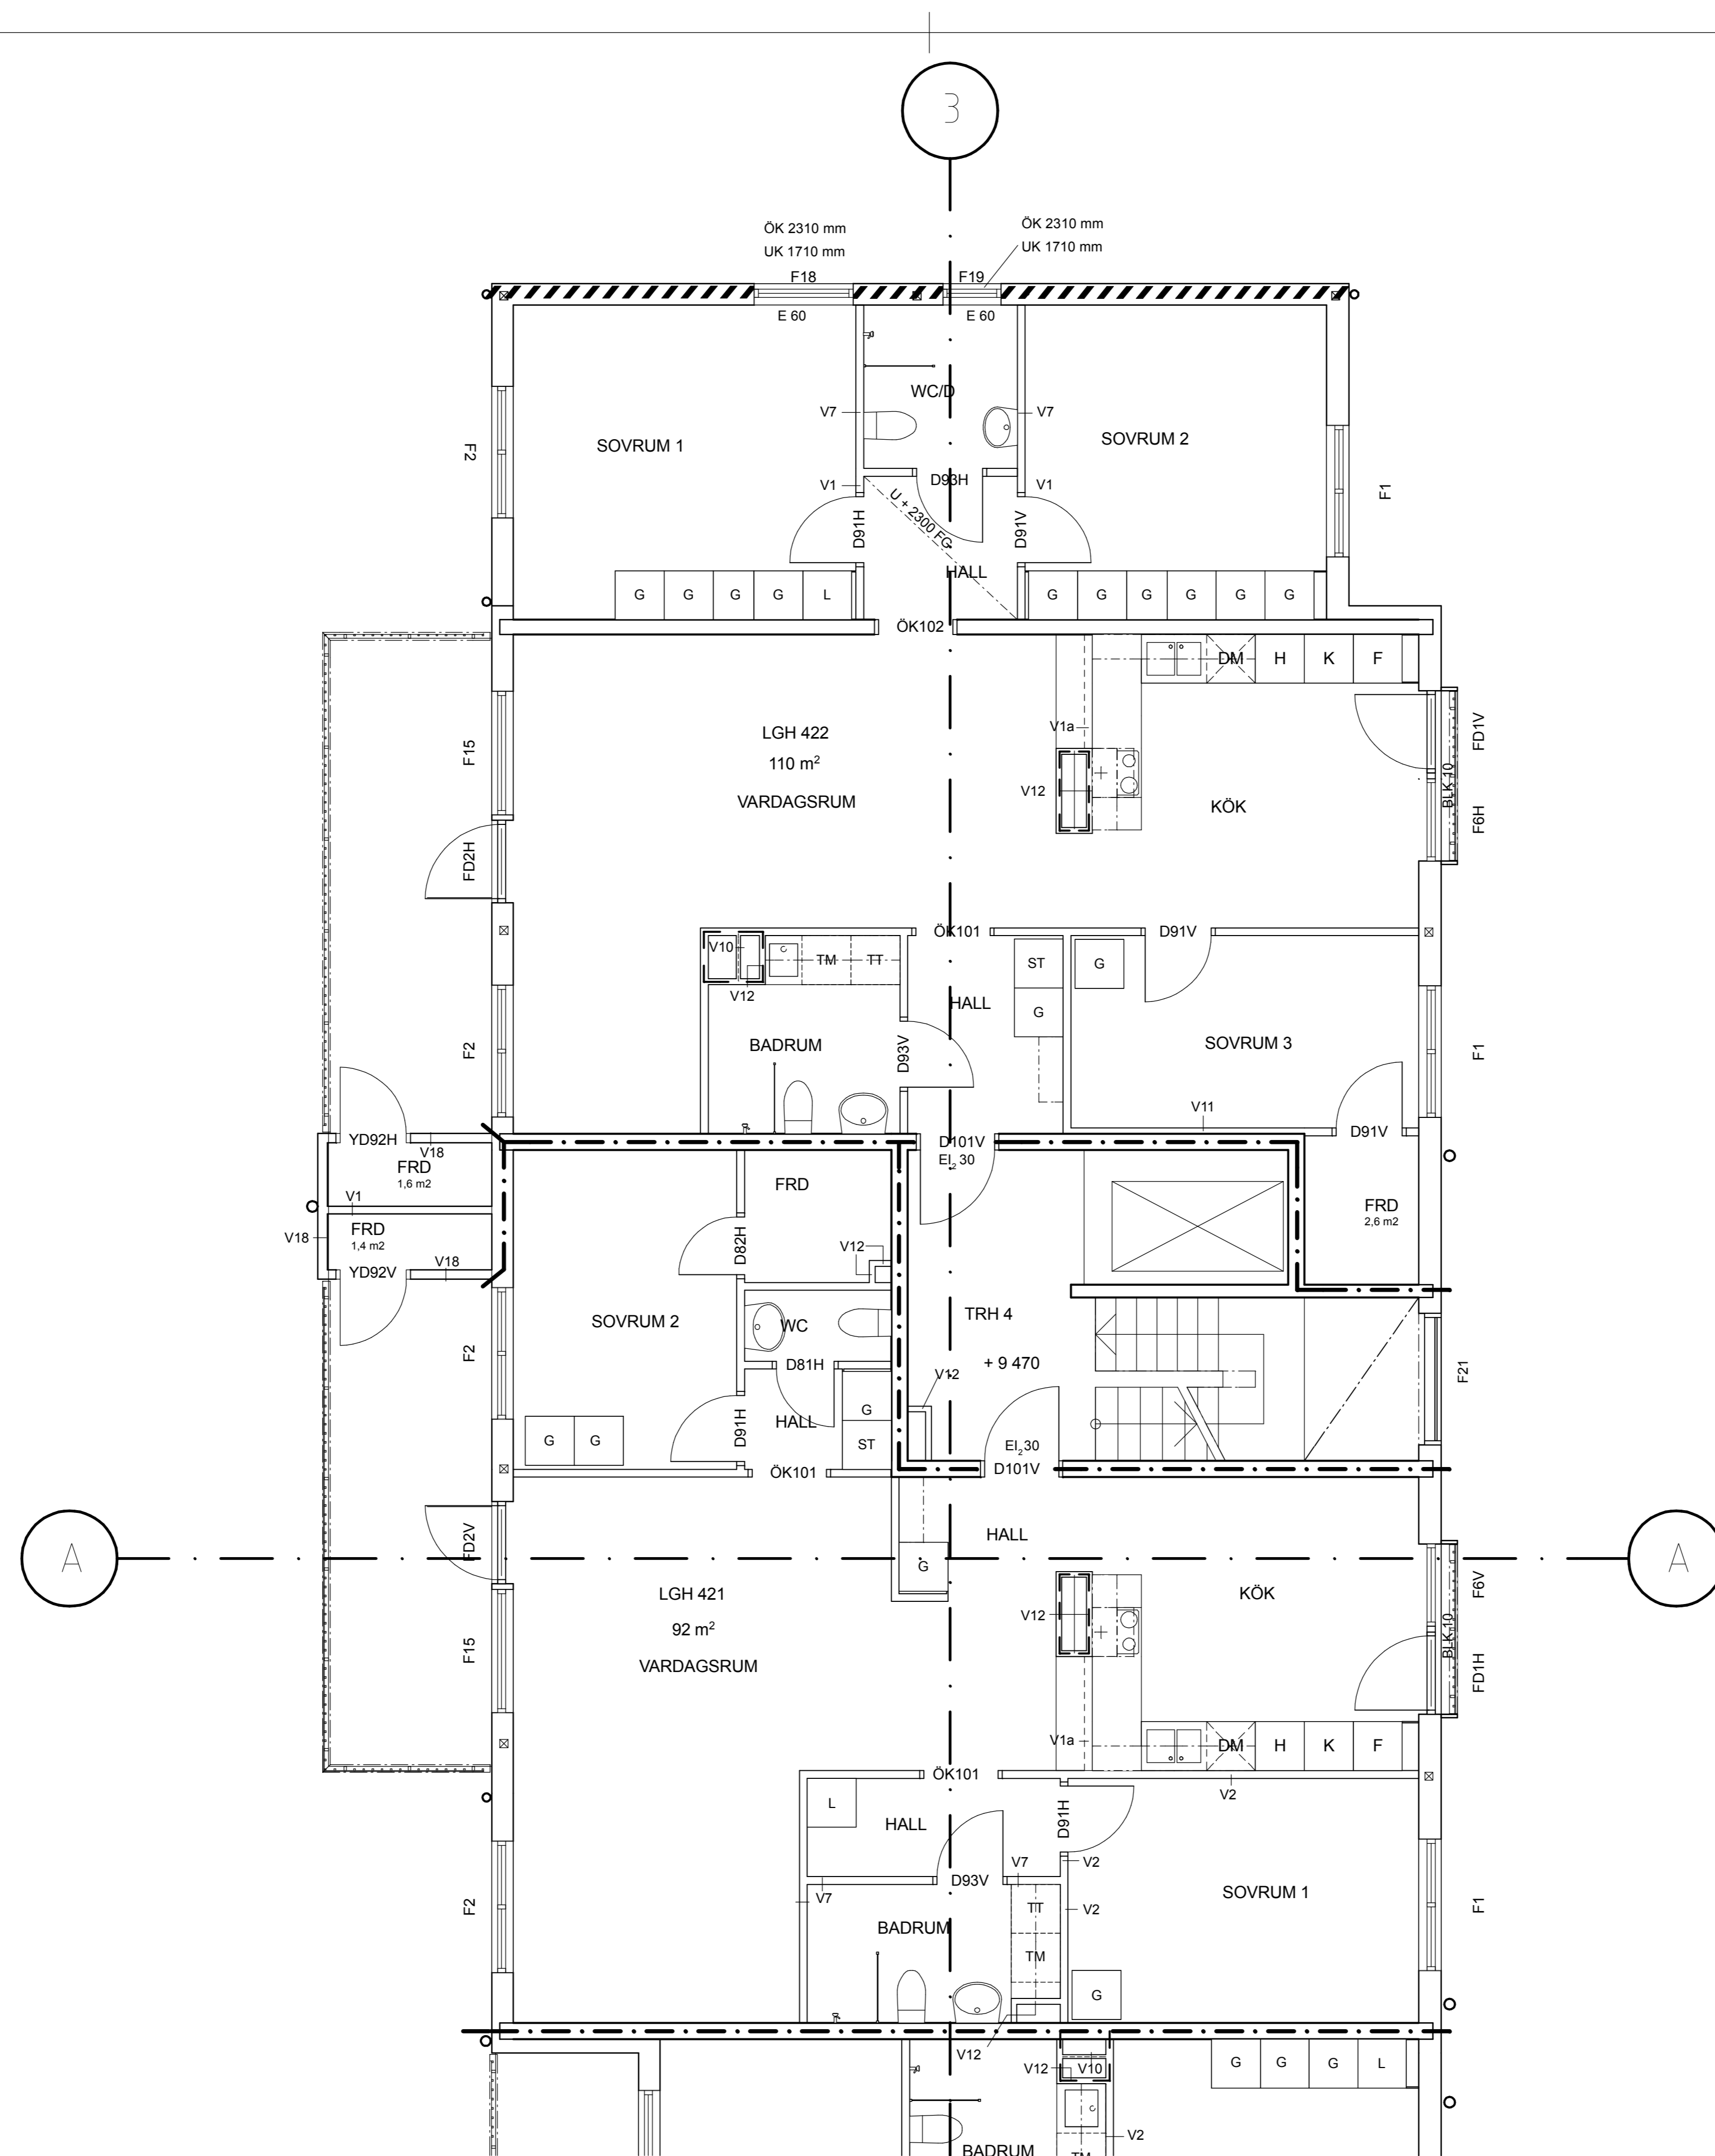

FÖRKLARINGAR

- /// Brandcellsgränser REI60
- Brandcellsgränser EI60
- - - Brandcellsgränser EI30
- Brandcellsgränser EI15
- Brandcellsgränser E 30

V Väggtyp enl. ritning A-43.5-01
 Där ej annat anges gäller väggtyp V1


FÖRESKRIFTER


Där ej annat anges gäller:
 Ök öppning för fönster och fönsterdörrar 2310 ÖFG
 Ök bröstning för fönster 700 ÖFG
 Ök öppning för dörrar litt D 2100 ÖFG

HÄNVISNINGAR

För väggtyp se ritning ... (lev senare).

D	RELATIONSHANDLING	080125	BS
BET	ANT	ÄNDRING AVSER	DATUM
			SIGN
RELATIONSHANDLING			
KV KOPPARSLAGAREN, ENKÖPINGSKOMMUN			
Studio 1-11 Arkitekter, T= 08-785 05 60 K Knut Jönsson Ingenjörbyrå AB, T= 018-10 03 90 E Owab Eikonsult, T= 0173-216 70 VS Ketab Vs-Konstruktioner AB, T= 021-12 80 20 V V-Projekt AB, T= 021-441 277			
LUPPDRAG NR	956 00	RITAD AV	BS
DATUM	2006-12-20	HANDLAGGARE	BS
		ANSVARIG	Michael Klingemann
Plan 2, våningsplan Trapphus 4			
SKALA	1:50	NUMMER	A40.1-142
		BET	D

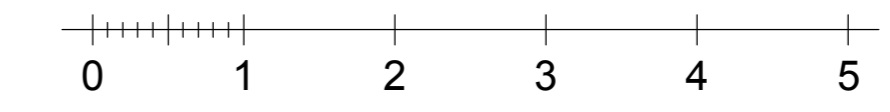

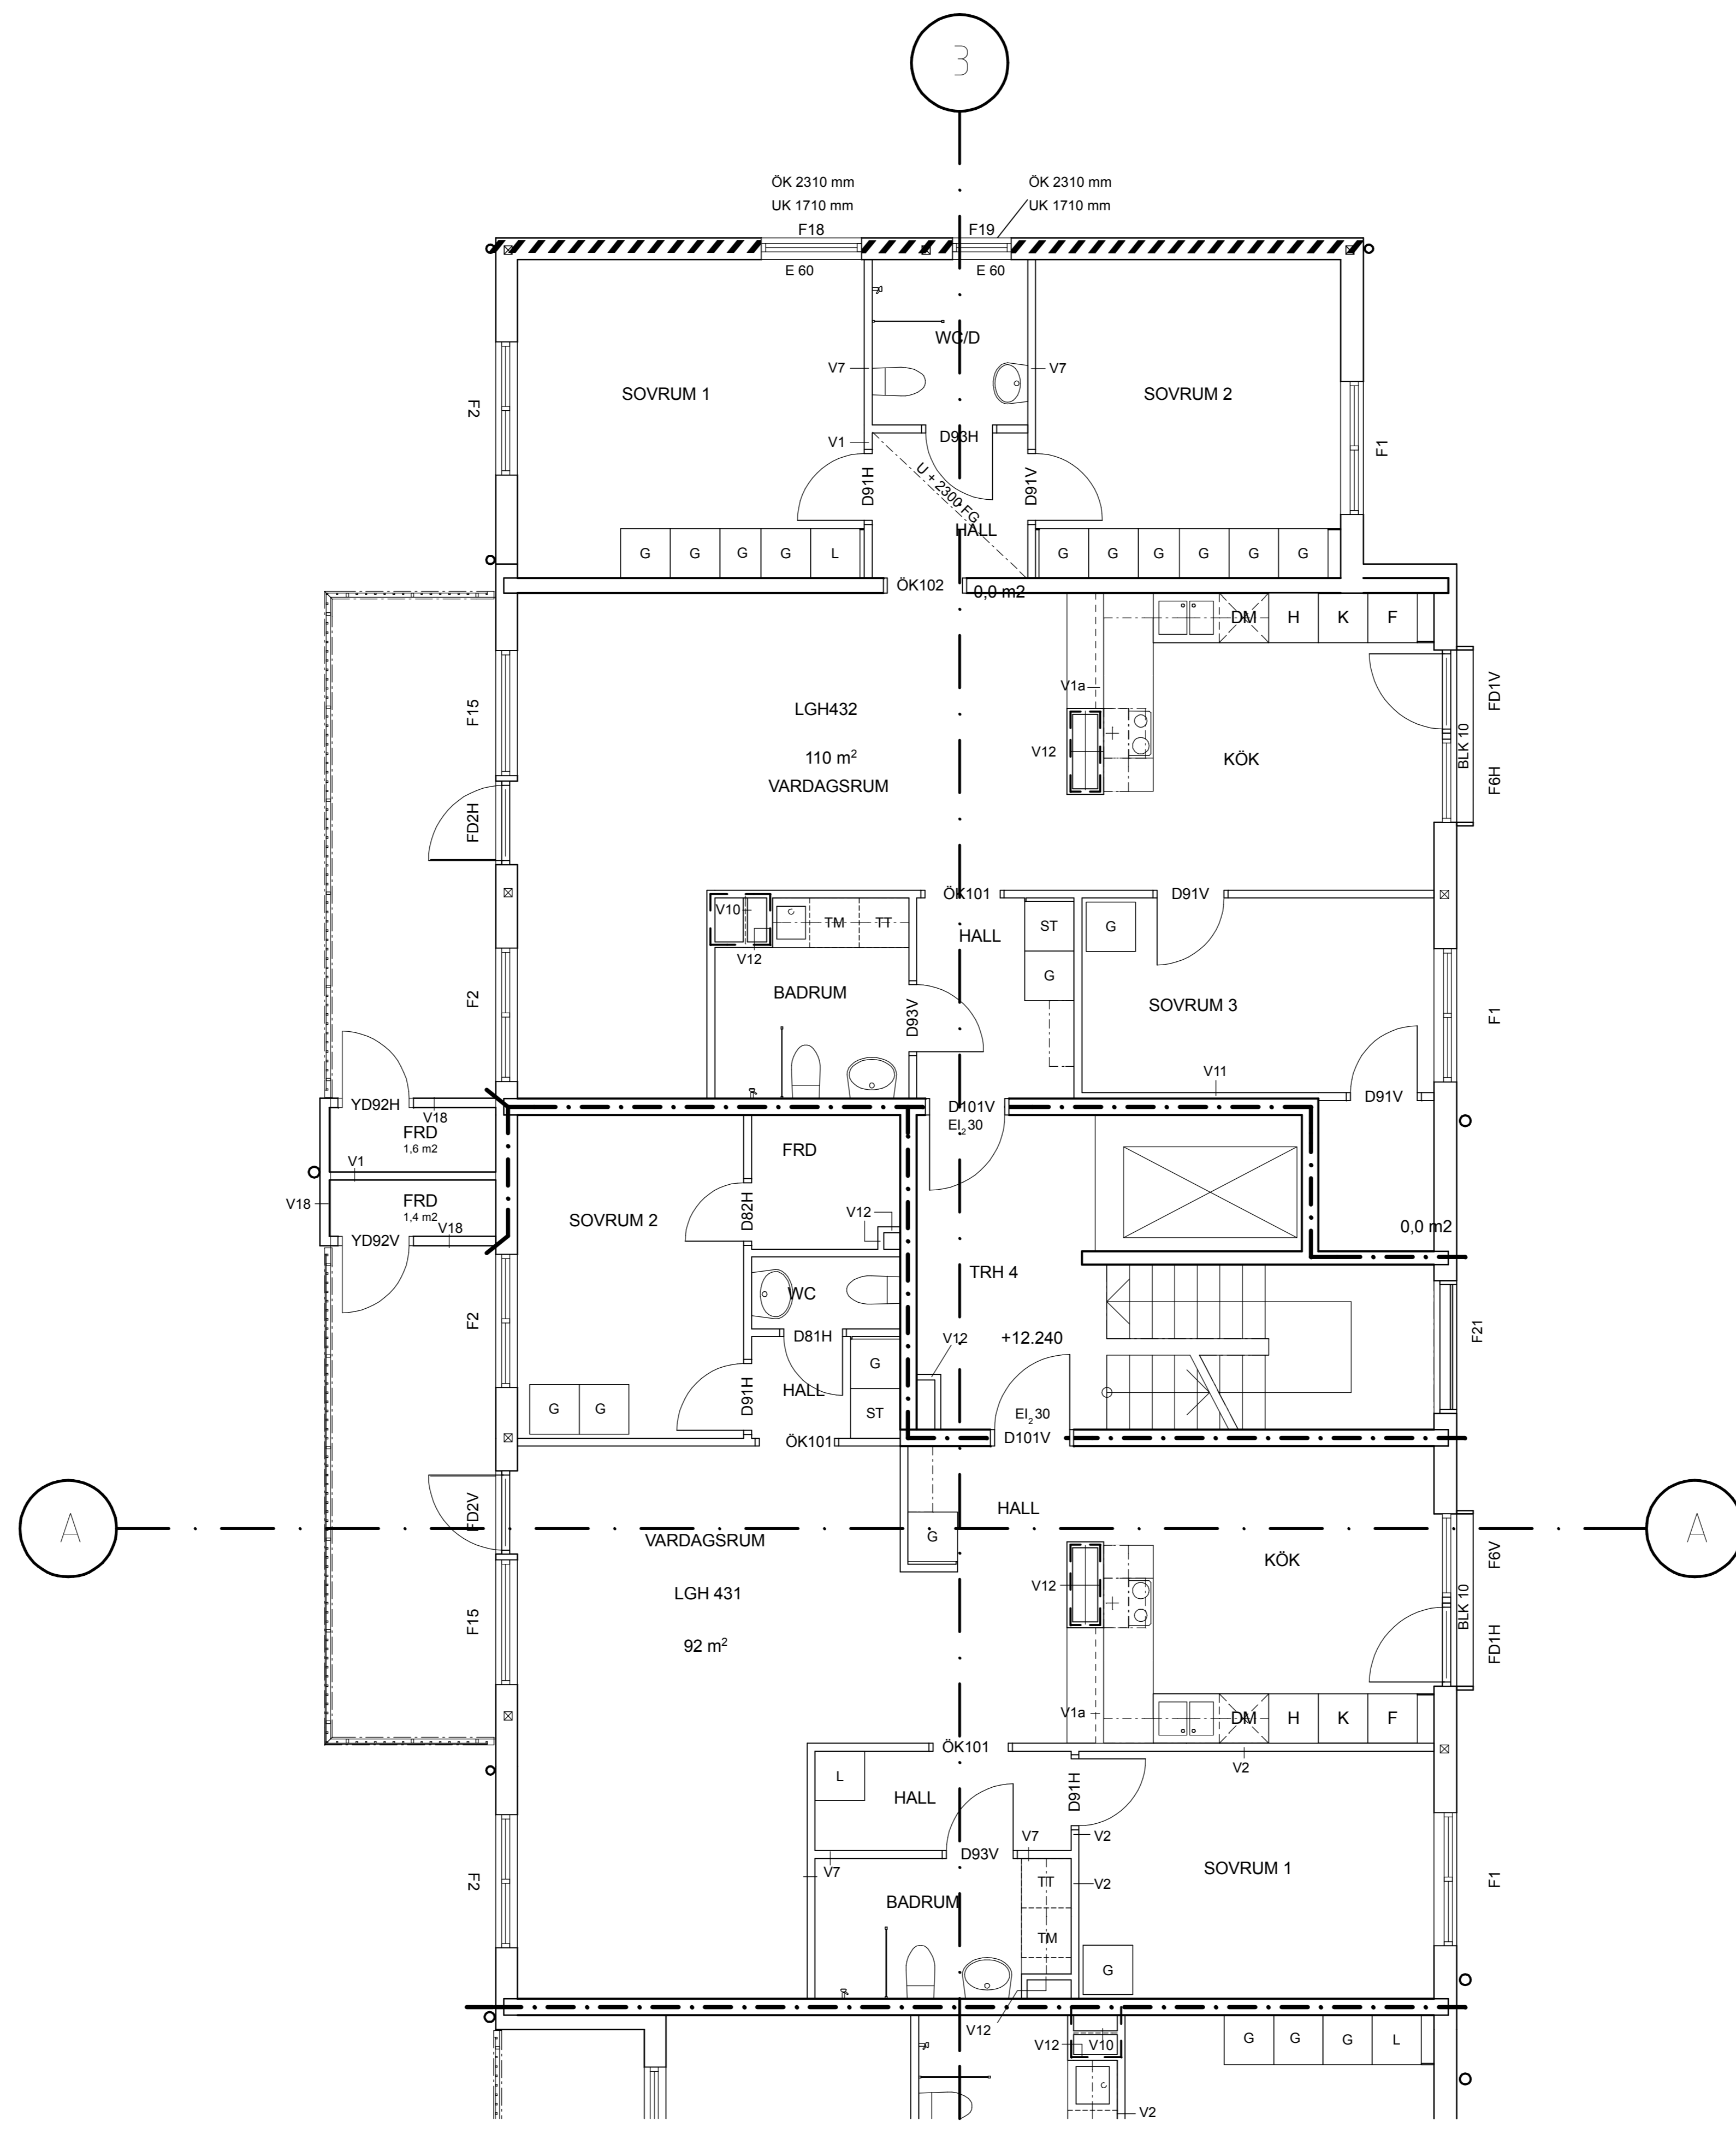

FÖRKLARINGAR

- /// Brandcellsgränser REI60
- Brandcellsgränser EI60
- - - Brandcellsgränser EI30
- Brandcellsgränser EI15
- Brandcellsgränser E 30

V Väggtyp enl. ritning A-43.5-01
 Där ej annat anges gäller väggtyp V1


FÖRESKRIFTER


Där ej annat anges gäller:
 Ök öppning för fönster och fönsterdörrar 2310 ÖFG
 Ök bröstning för fönster 700 ÖFG
 Ök öppning för dörrar litt D 2100 ÖFG

HÄNVISNINGAR

För väggtyper se ritning ... (lev senare).

E	RELATIONSHANDLING	080125	BS
BET	ÄNDRING AVSER	DATUM	SIGN
RELATIONSHANDLING			
KV KOPPARSLAGAREN, ENKÖPINGSKOMMUN			
Studio 1-11 Arkitekter, T= 08-785 05 60 K Knut Jönsson Ingenjörbyrå AB, T= 018-10 03 90 E Owab Etikonsult, T= 0173-216 70 VSI Ketab Vs-Konstruktioner AB, T= 021-12 80 20 V V-Projekt AB, T= 021-441 277			
LUPPDRAG NR	RITAD AV	HANDLÄGGARE	
956 00	BS	BS	
DATUM	ANSVARIG		
2006-12-20	Michael Klingemann		
Plan 3, våningsplan Trapphus 4			
SKALA	NUMMER	BET	
1:50	A40.1-143	E	

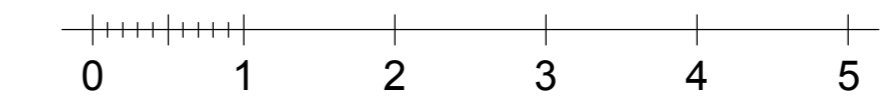

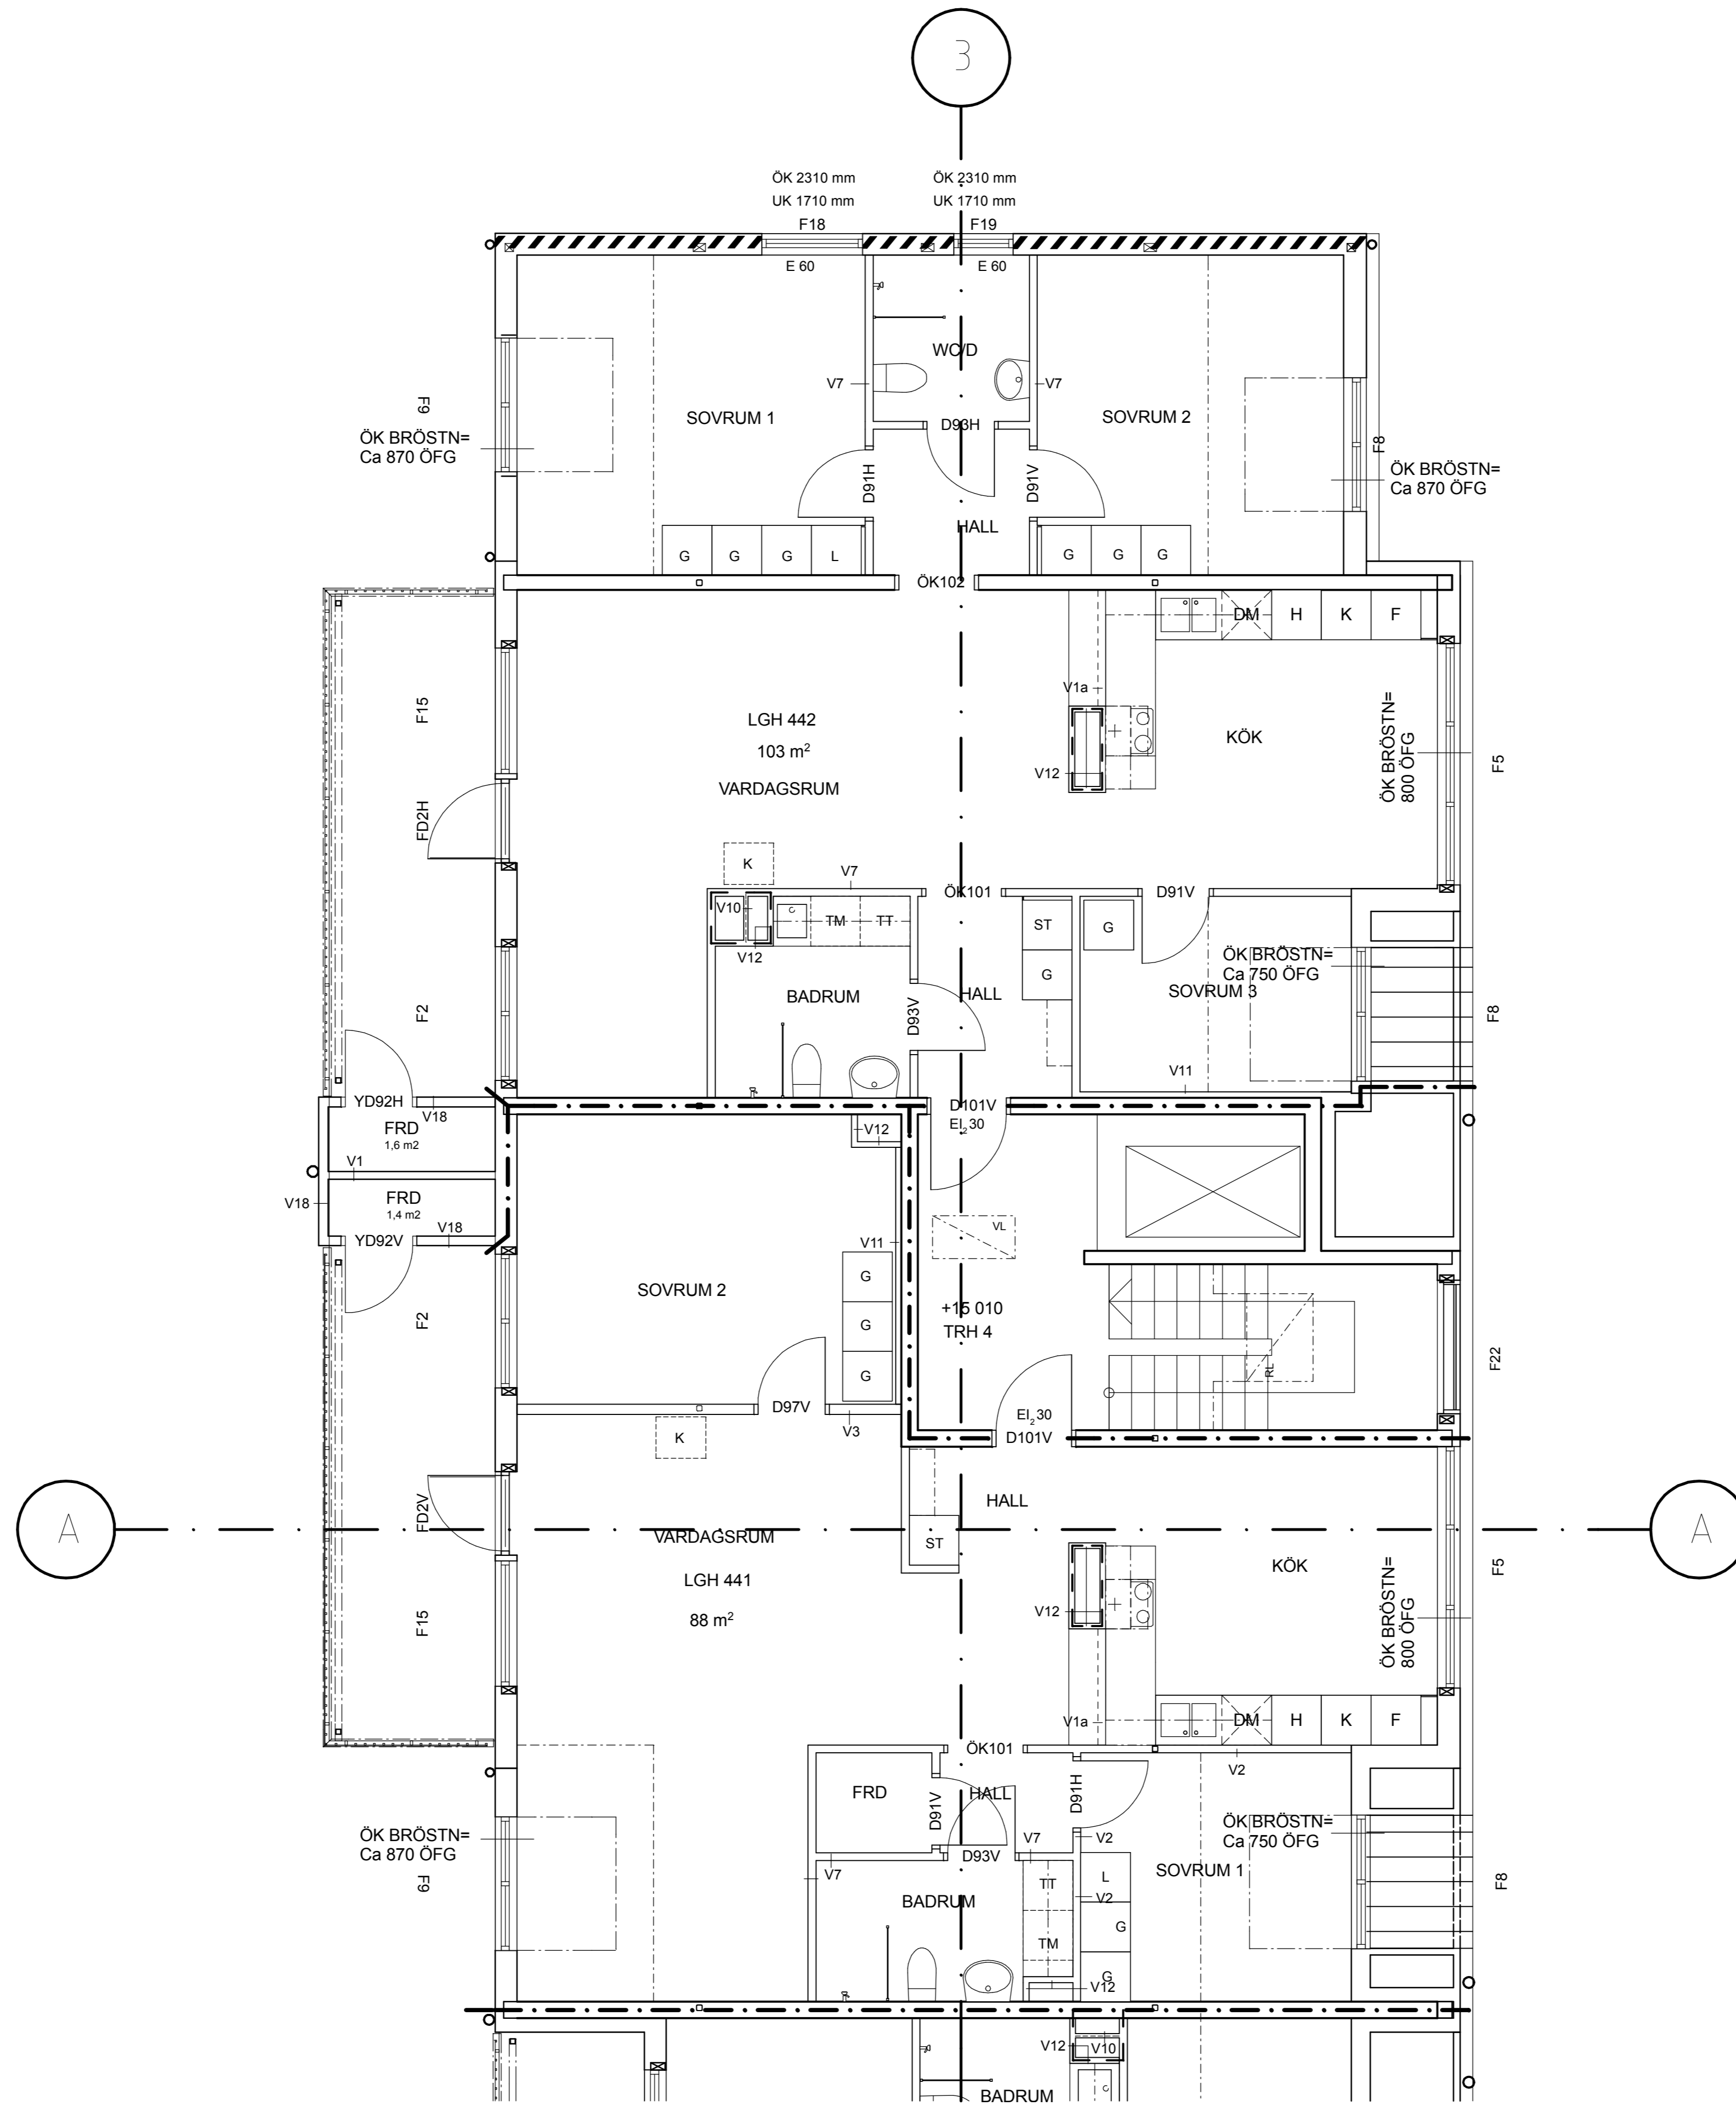

FÖRKLARINGAR

- /// Brandcellsgränser REI60
- Brandcellsgränser EI60
- - - Brandcellsgränser EI30
- Brandcellsgränser EI15
- Brandcellsgränser E 30

V Väggtyp enl. ritning A-43.5-01
 Där ej annat anges gäller väggtyp V1


FÖRESKRIFTER

Där ej annat anges gäller:
 Ök öppning för fönster och fönsterdörrar 2310 ÖFG
 Ök bröstning för fönster 700 ÖFG
 Ök öppning för dörrar litt D 2100 ÖFG

HÄNVISNINGAR

För väggtyper se ritning ... (lev senare).

G	RELATIONSHANDLING	080125	BS
BET	ÄNDRING AVSER	DATUM	SIGN
RELATIONSHANDLING			
KV KOPPARSLAGAREN, ENKÖPINGSKOMMUN			
Studio 1-11 Arkitekter, T= 08-785 05 60 K Knut Jönsson Ingenjörbyrå AB, T= 018-10 03 90 E Owab Etkonsult, T= 0173-216 70 VS Ketab Vs-Konstruktioner AB, T= 021-12 80 20 V V-Projekt AB, T= 021-441 277			
LUPPDRAG NR	956 00	RITAD AV	BS
DATUM	2006-12-20	HANDLAGGARE	BS
		ANSVARIG	Michael Klingemann
Plan 4, våningsplan Trapphus 4			
SKALA	1:50	NUMMER	A40.1-144
		BET	G

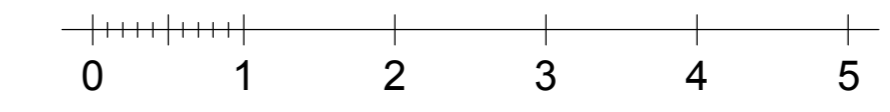


FÖRKLARINGAR

/// Brandcellsgränser REI60

TL = TAKLUCKA 600x800
 RL = RÖKLUCKA 1000x1000
 VL = VINDSLUCKA


FÖRESKRIFTER

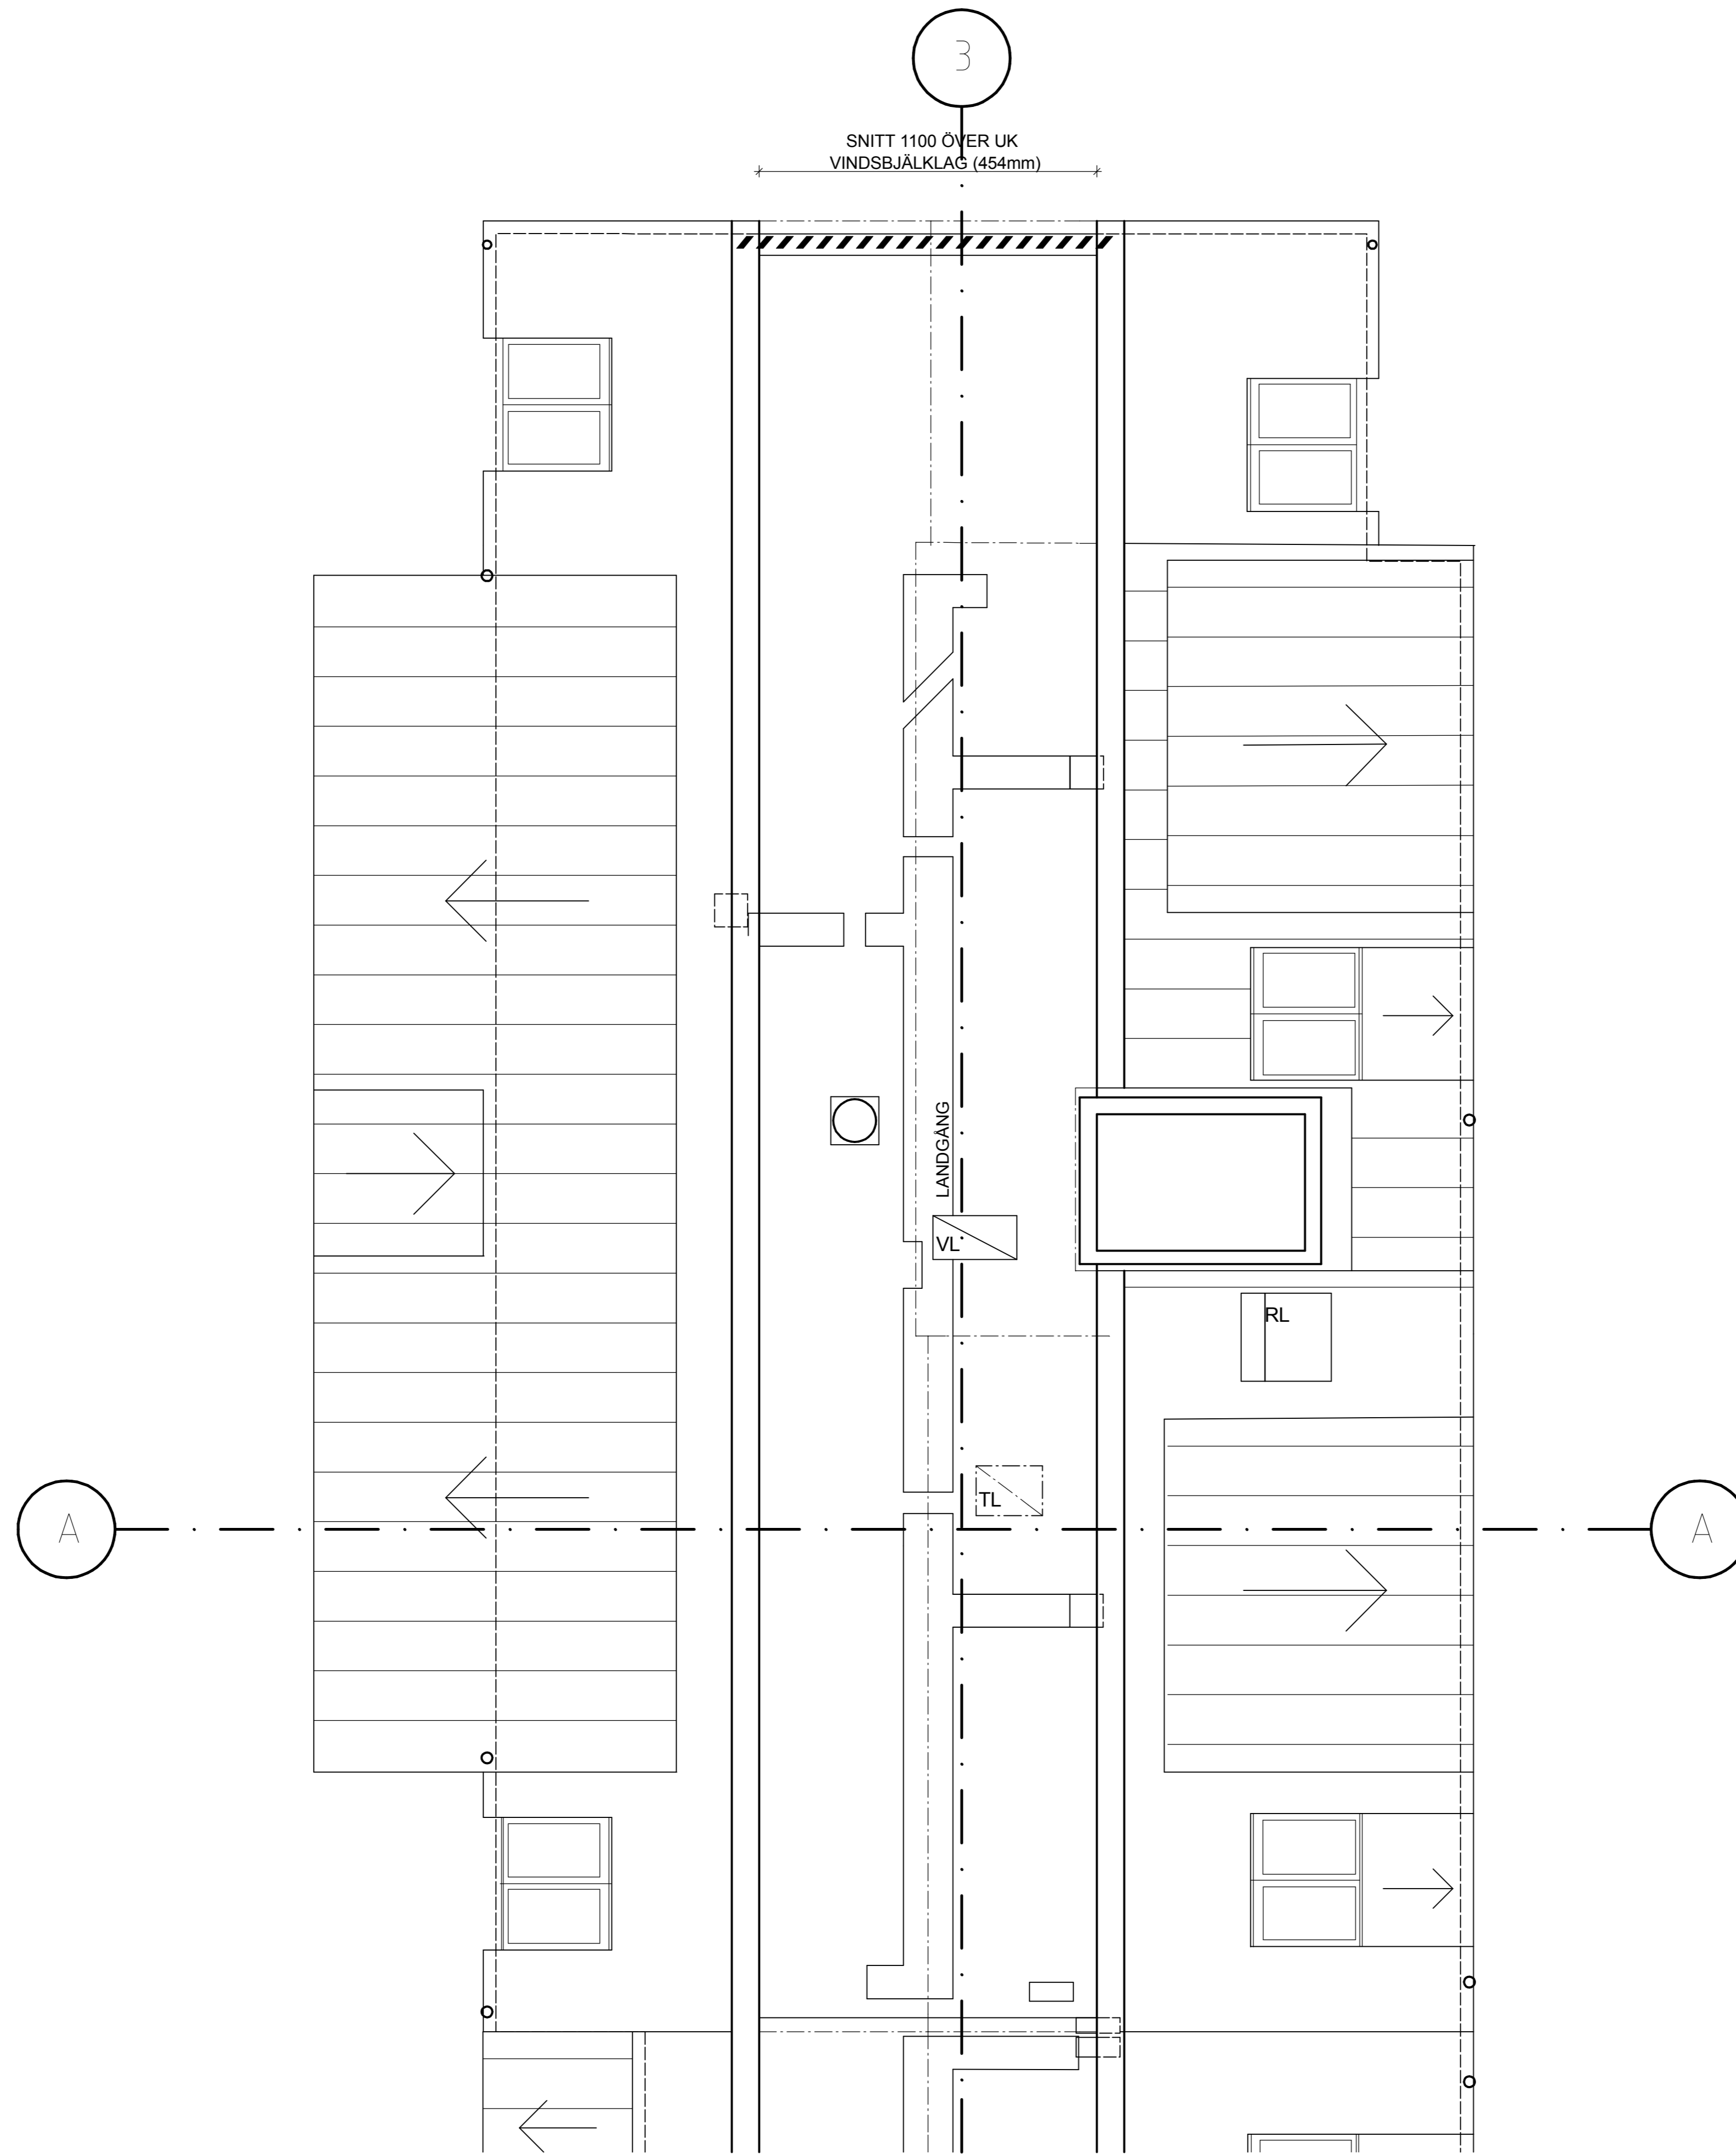

C	RELATIONSHANDLING	080218	BS
BET	ANT	ÄNDRING AVSER	DATUM

RELATIONSHANDLING



KV KOPPARSLAGAREN, ENKÖPINGSKOMMUN

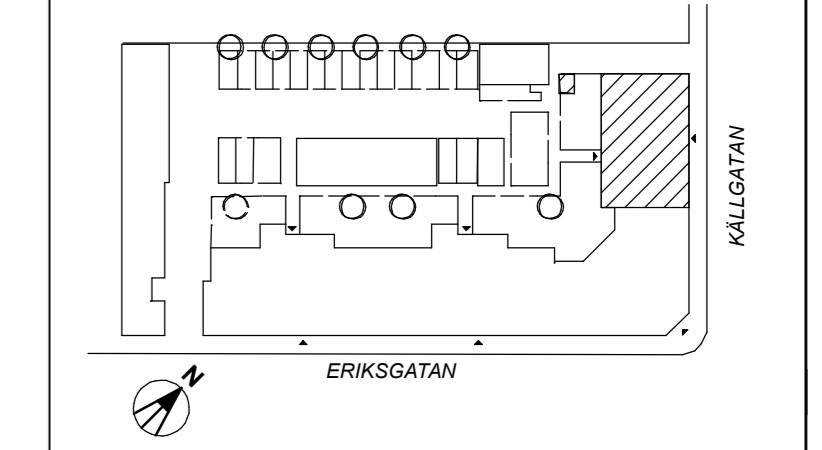

Studio 1-11 Arkitekter, T= 08-785 05 60		
K Knut Jönsson Ingenjörbyrå AB, T= 018-10 03 90		
E Owab Etikonsult, T= 0173-216 70		
VS/ Ketab Vs-Konstruktioner AB, T= 021-12 80 20		
V V-Projekt AB, T= 021-441 277		
LUPPDRAG NR	RITAD AV	HANDLAGGARE
956.00	BS	BS
DATUM	ANSVARIG	
2007-01-12	Michael Klingemann	

Plan 5, vindsplan
 Trapphus 4

SKALA	NUMMER	BET
1:50	A40.1-145	C

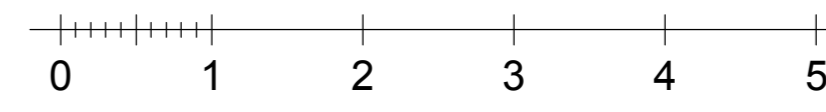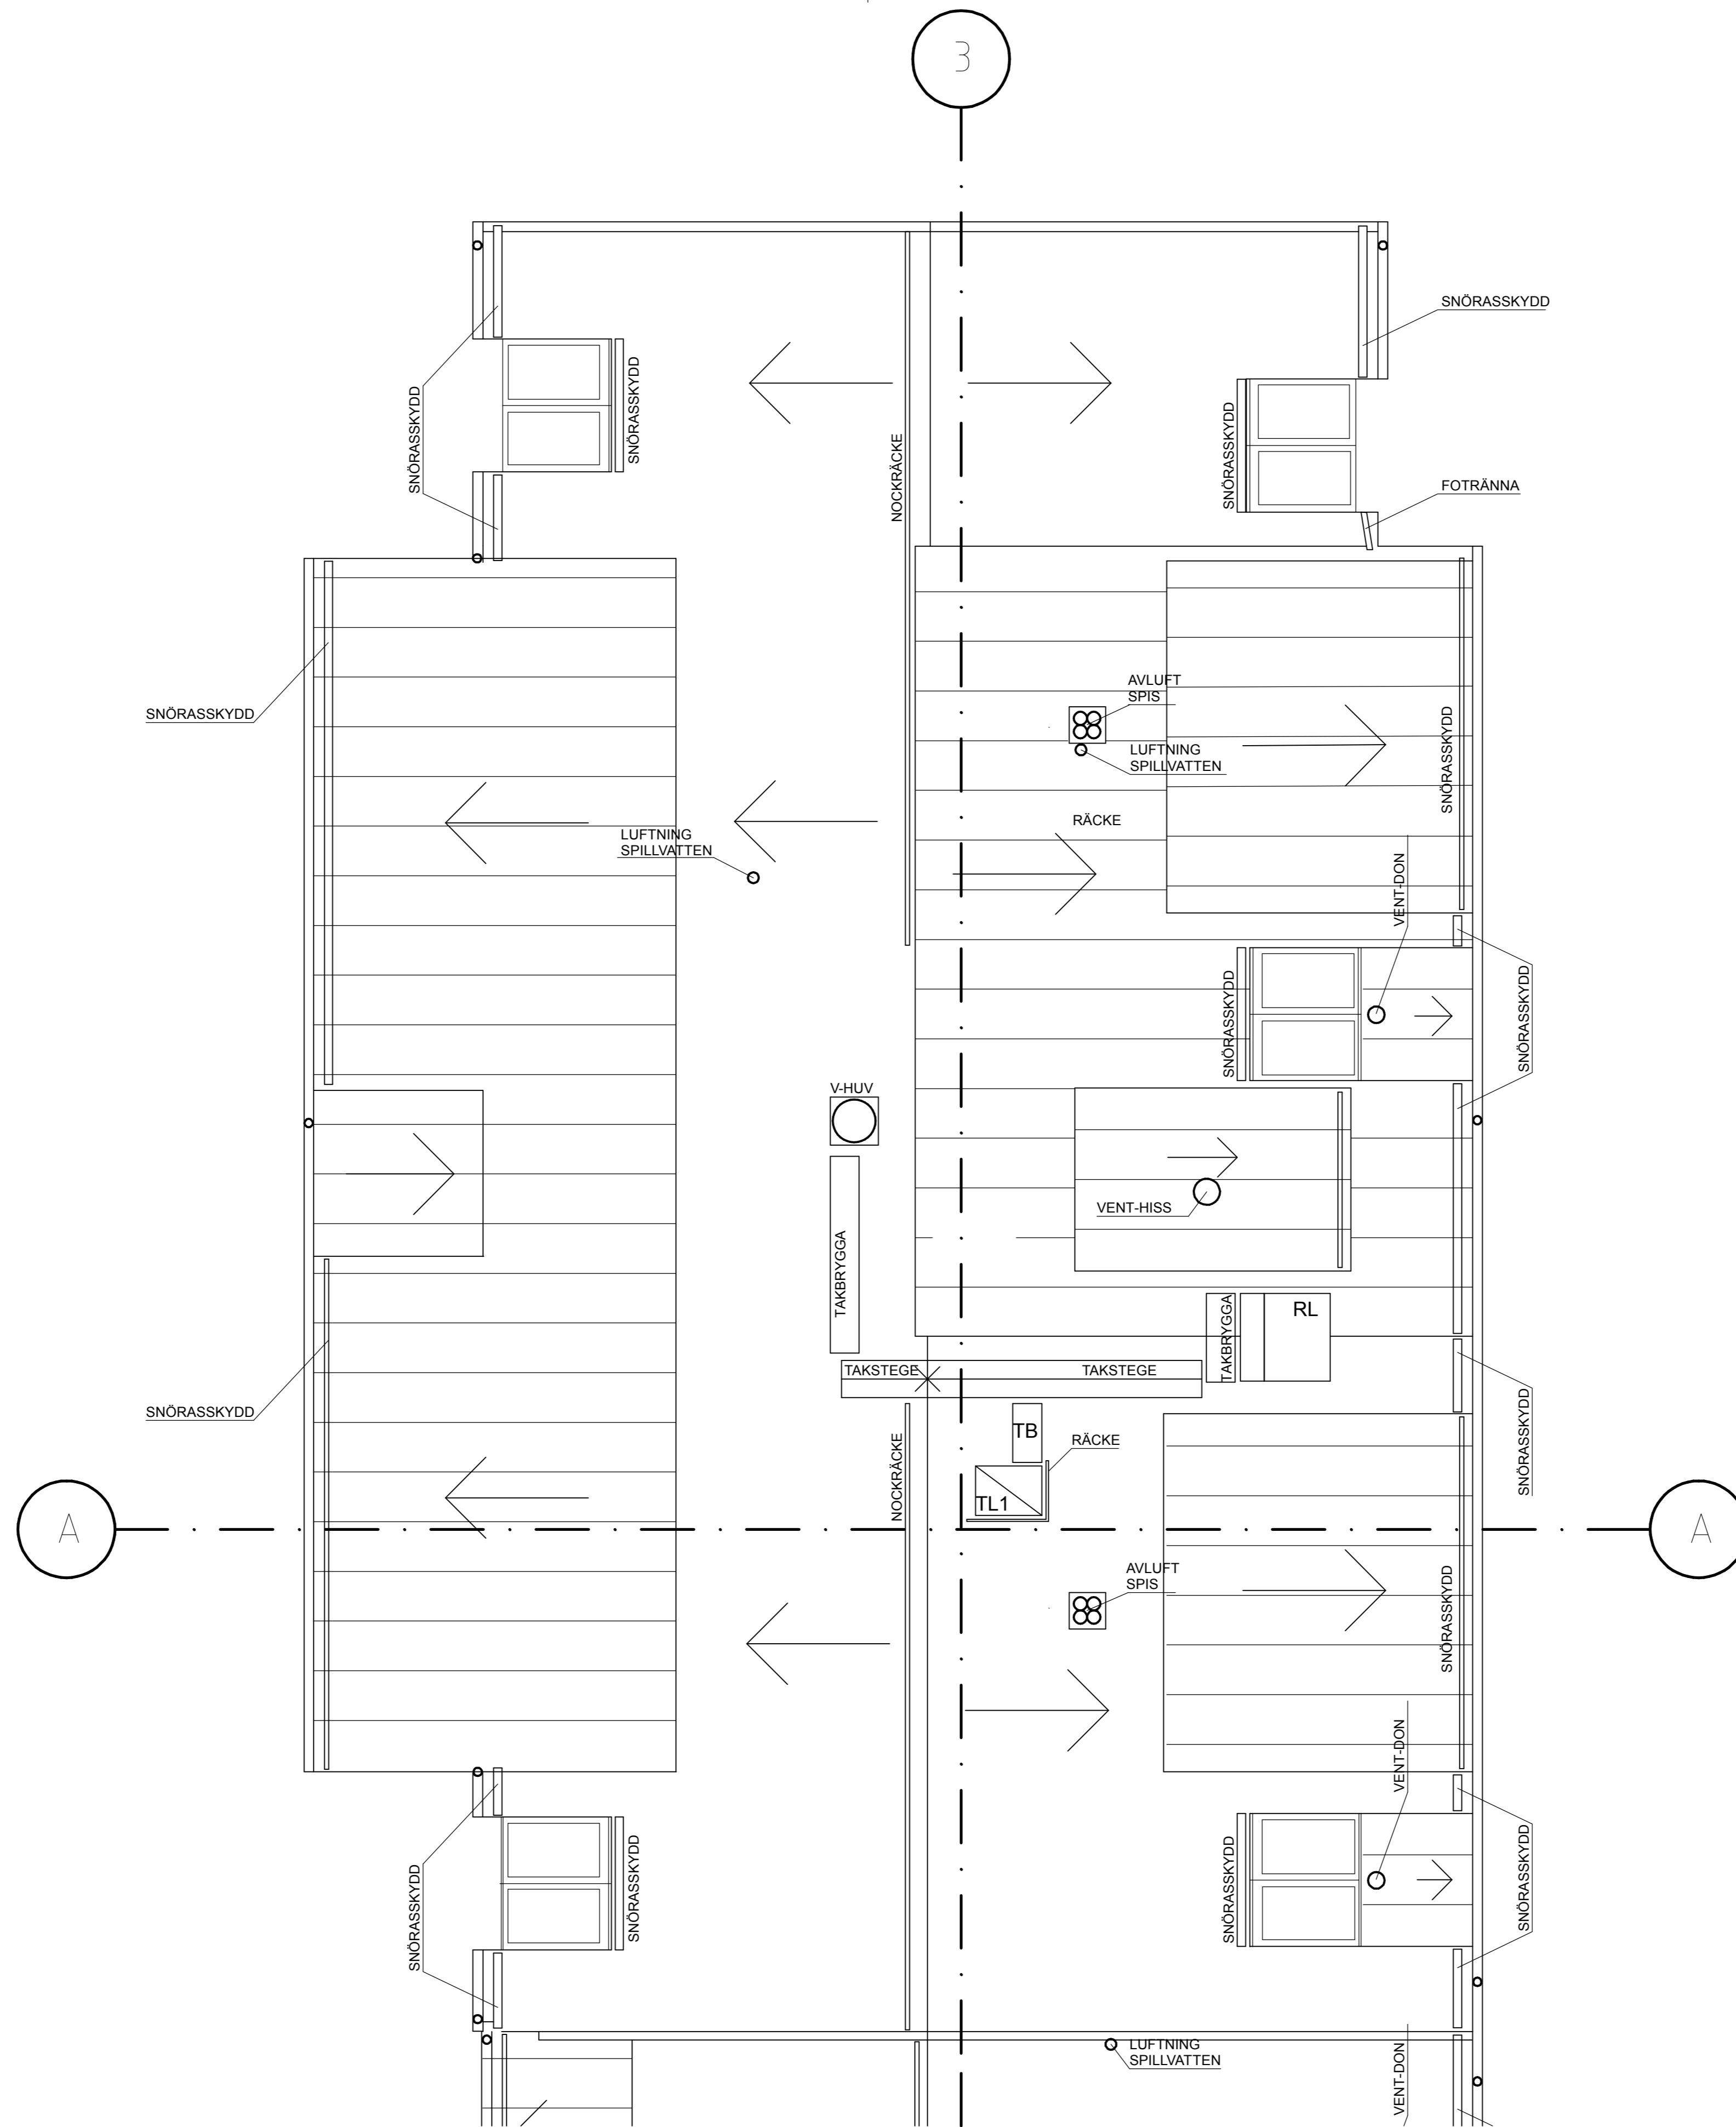

FÖRKLARINGAR

TL = TAKLUCKA 600x800
 TB = TAKBRYGGA
 RL = RÖKLUCKA 1000x1000


FÖRESKRIFTER

RÖKLUCKA: Mataki Brandventilator typ U, MB7183 el. likv.
 NOCKRÄCKE kan bytas mot fästögler med c/c min 3000mm.

E	RELATIONSHANDLING	080218	BS
BET	ÄNDRING AVSER	DATUM	SIGN

RELATIONSHANDLING

KV KOPPARSLAGAREN, ENKÖPINGSKOMMUN

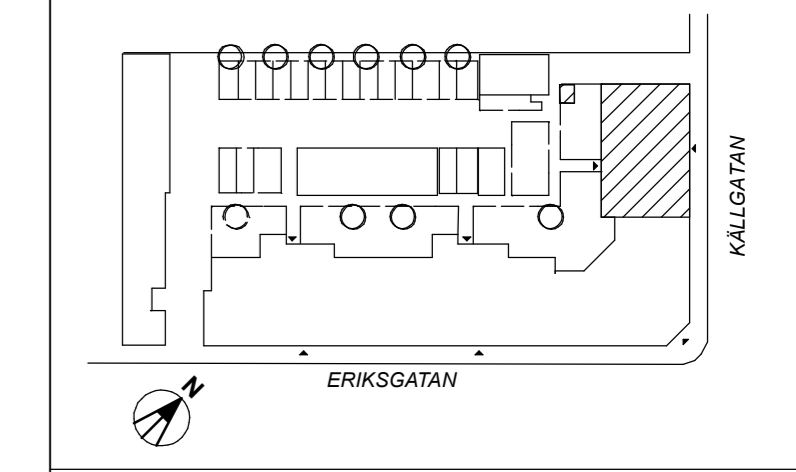

Studio 1-11 Arkitekter, T= 08-785 05 60		
K Knut Jönsson Ingenjörbyrå AB, T= 018-10 03 90		
E Owab Etikonsult, T= 0173-216 70		
VSI Ketab Vs-Konstruktioner AB, T= 021-12 80 20		
V V-Projekt AB, T= 021-441 277		
LUPPORAG NR	RITAD AV	HANDLAGGARE
956 00	BS	BS
DATUM	ANSVARIG	
2007-01-12	Michael Klingemann	

Plan 6, takplan
 Trapphus 4

SKALA	NUMMER	BET
1:50	A40.1-146	E