

FÖRKLARINGAR

- /// Brandcellsgränser REI60
- Brandcellsgränser EI60
- - - Brandcellsgränser EI30
- Brandcellsgränser EI15
- Brandcellsgränser E 30


V Väggtyp enl. ritning A-43.5-01
Där ej annat anges gäller väggtyp V1

FÖRESKRIFTER

Där ej annat anges gäller:
Ök öppning för fönster och fönsterdörrar 2310 ÖFG
Ök bröstning för fönster 700 ÖFG
Ök öppning för dörrar litt D 2100 ÖFG


HÄNVISNINGAR

För väggtyp se ritning ... (lev senare).

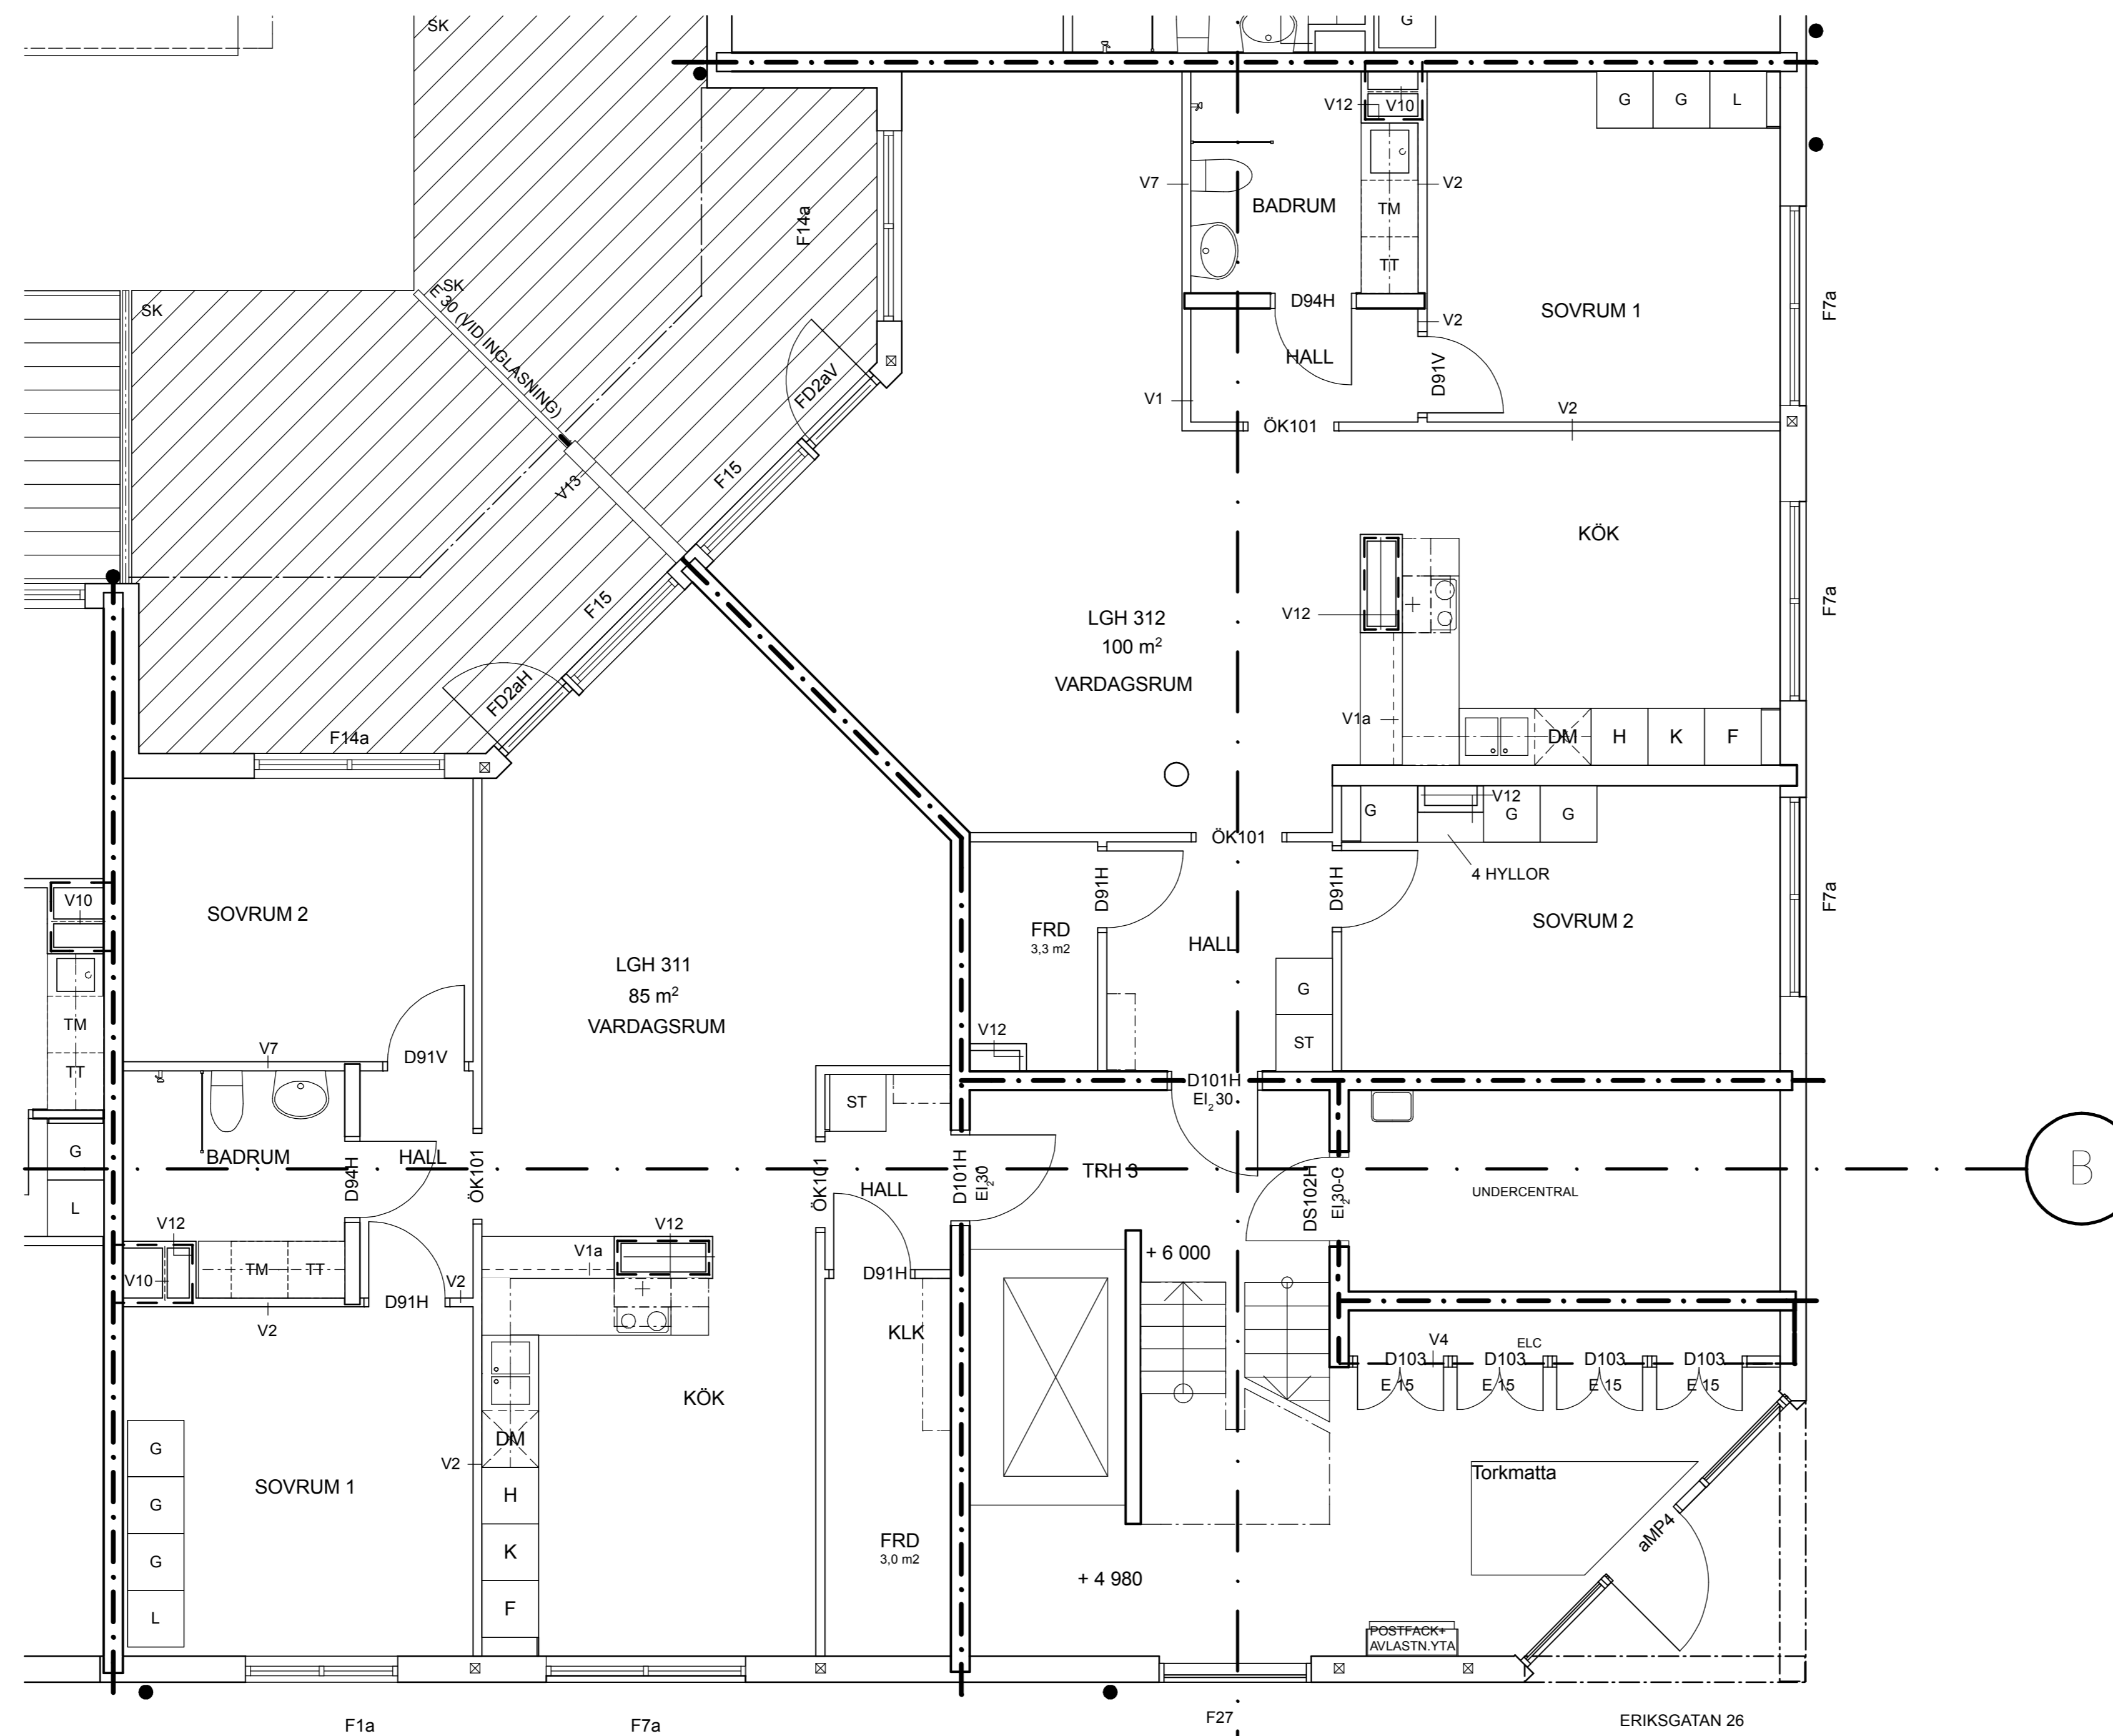

B


3

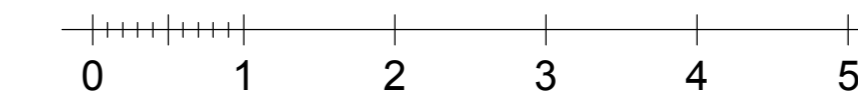

E	RELATIONSHANDLING	080125	BS
BET	ANT	ÄNDRING AVSER	DATUM SIGN

RELATIONSHANDLING


KV KOPPARSLAGAREN, ENKÖPINGSKOMMUN

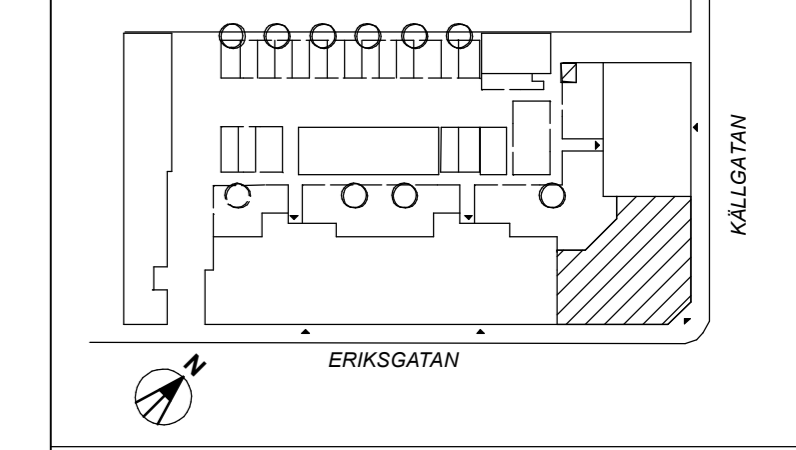

Studio 1-11 Arkitekter, T = 08-785 05 60		
K Knut Jönsson Ingenjörbyrå AB, T = 018-10 03 90		
E Owab Elkonsult, T = 0173-216 70		
VS Ketab Vs-Konstruktioner AB, T = 021-12 80 20		
V V-Projekt AB, T = 021-441 277		
LUPPDRAG NR	RITAD AV	HANDLAGGARE
956 00	BS	BS
DATUM	ANSVARIG	
2006-12-20	Michael Klingemann	

Plan 1, entréplan
Trapphus 3

SKALA	NUMMER	BET
1:50	A40.1-131	E

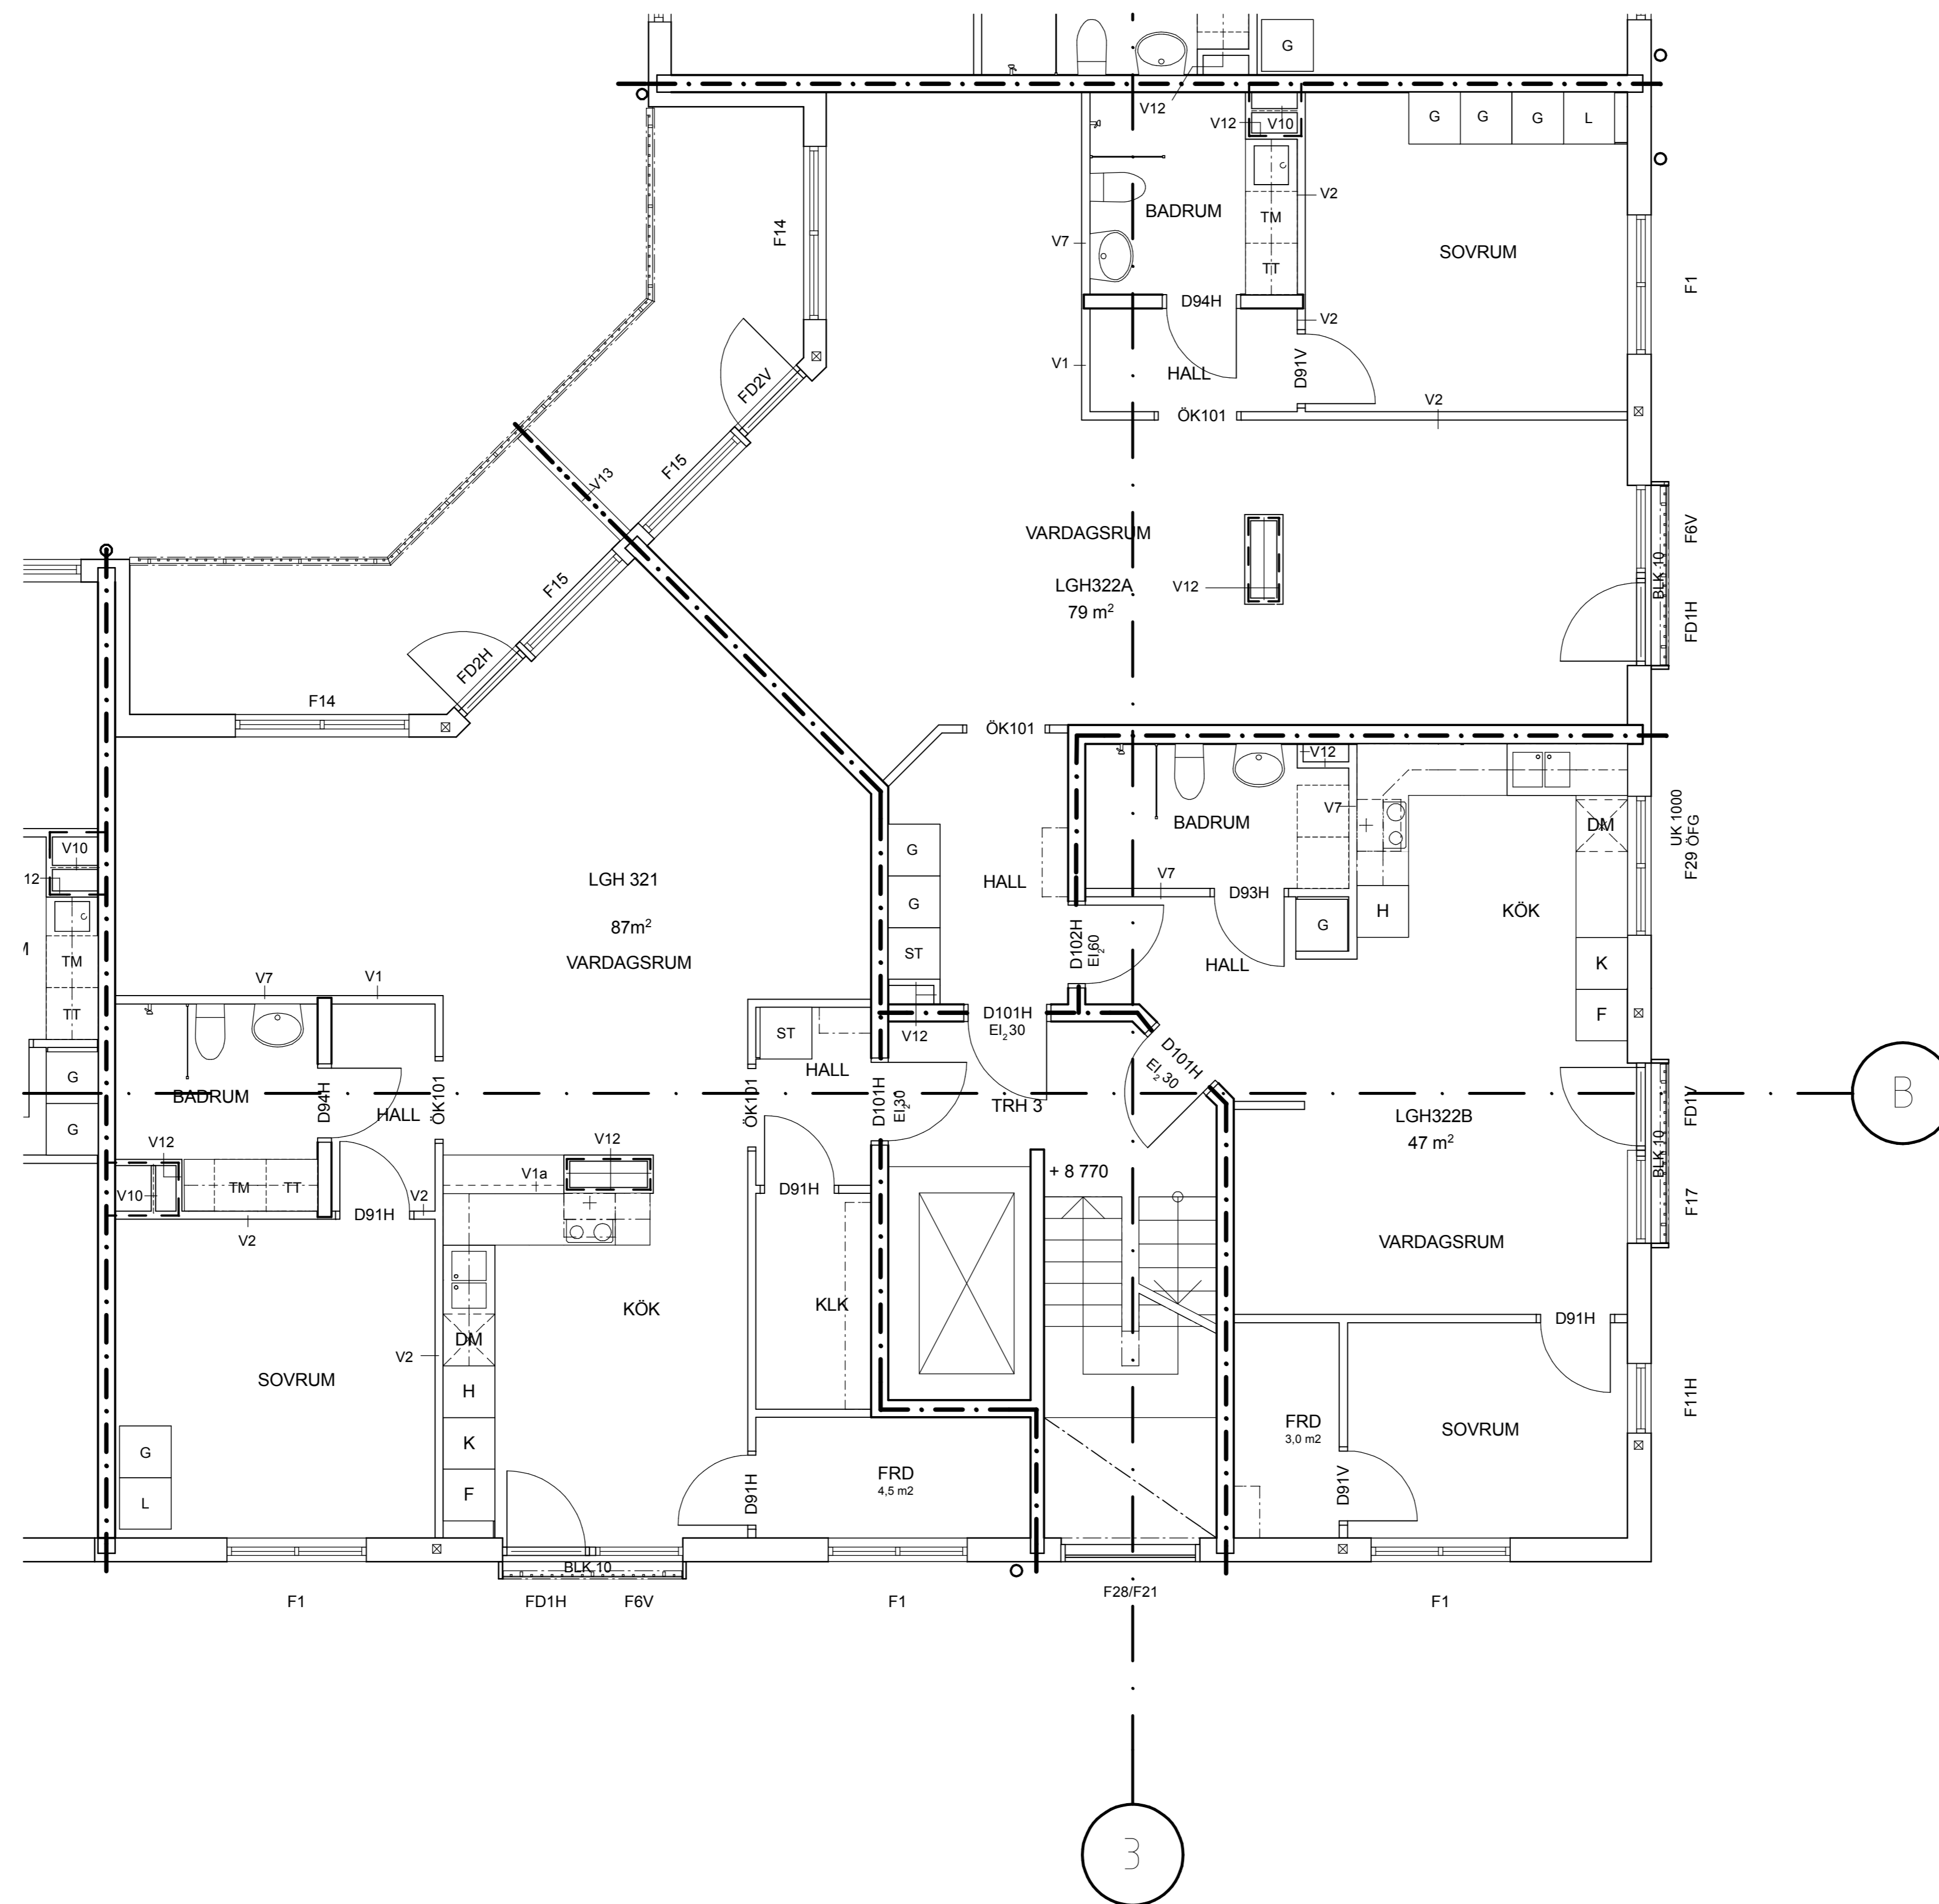

FÖRKLARINGAR

- Brandcellsgränser REI60
- Brandcellsgränser EI60
- Brandcellsgränser EI30
- Brandcellsgränser EI15
- Brandcellsgränser E 30

V Väggtyp enl. ritning A-43.5-01
 Där ej annat anges gäller väggtyp V1

FÖRESKRIFTER

Där ej annat anges gäller:
 Ök öppning för fönster och fönsterdörrar 2310 ÖFG
 Ök bröstning för fönster 700 ÖFG
 Ök öppning för dörrar litt D 2100 ÖFG


HÄNVISNINGAR

För väggtyper se ritning ... (lev senare).

H	RELATIONSHANDLING	080125	BS
BET	ÄNDRING AVSER	DATUM	SIGN

RELATIONSHANDLING


KV KOPPARSLAGAREN, ENKÖPINGSKOMMUN


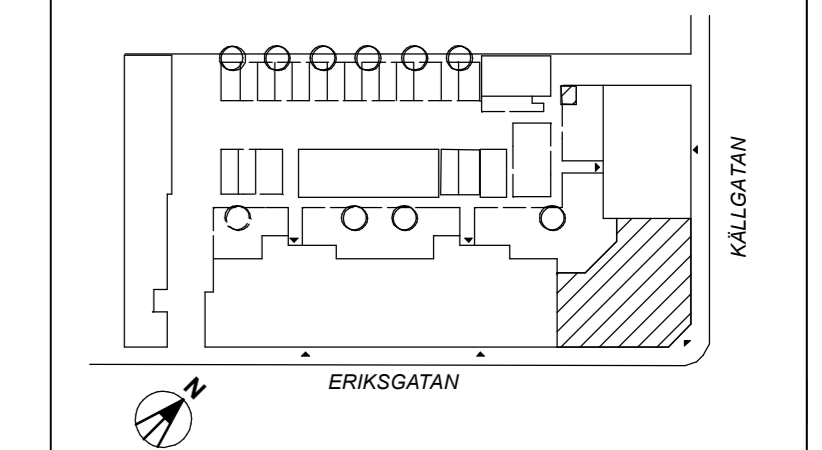


Studio 1-11 Arkitekter, T = 08-785 05 60		
K	Knut Jönsson Ingenjörbyrå AB, T = 018-10 03 90	
E	Owab Elkonsult, T = 0173-216 70	
VS	Ketab Vs-Konstruktioner AB, T = 021-12 80 20	
V	V-Projekt AB, T = 021-441 277	
LUPPDRAG NR	RTAD AV	HANDLAGGARE
956 00	BS	BS
DATUM	ANSVARIG	
2006-12-20	Michael Klingemann	

Plan 2, våningsplan
 Trapphus 3

SKALA	NUMMER	BET
1:50	A40.1-132	H

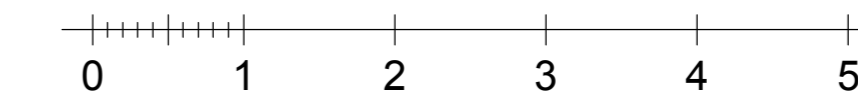

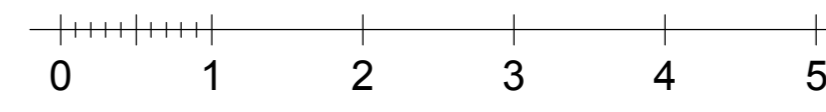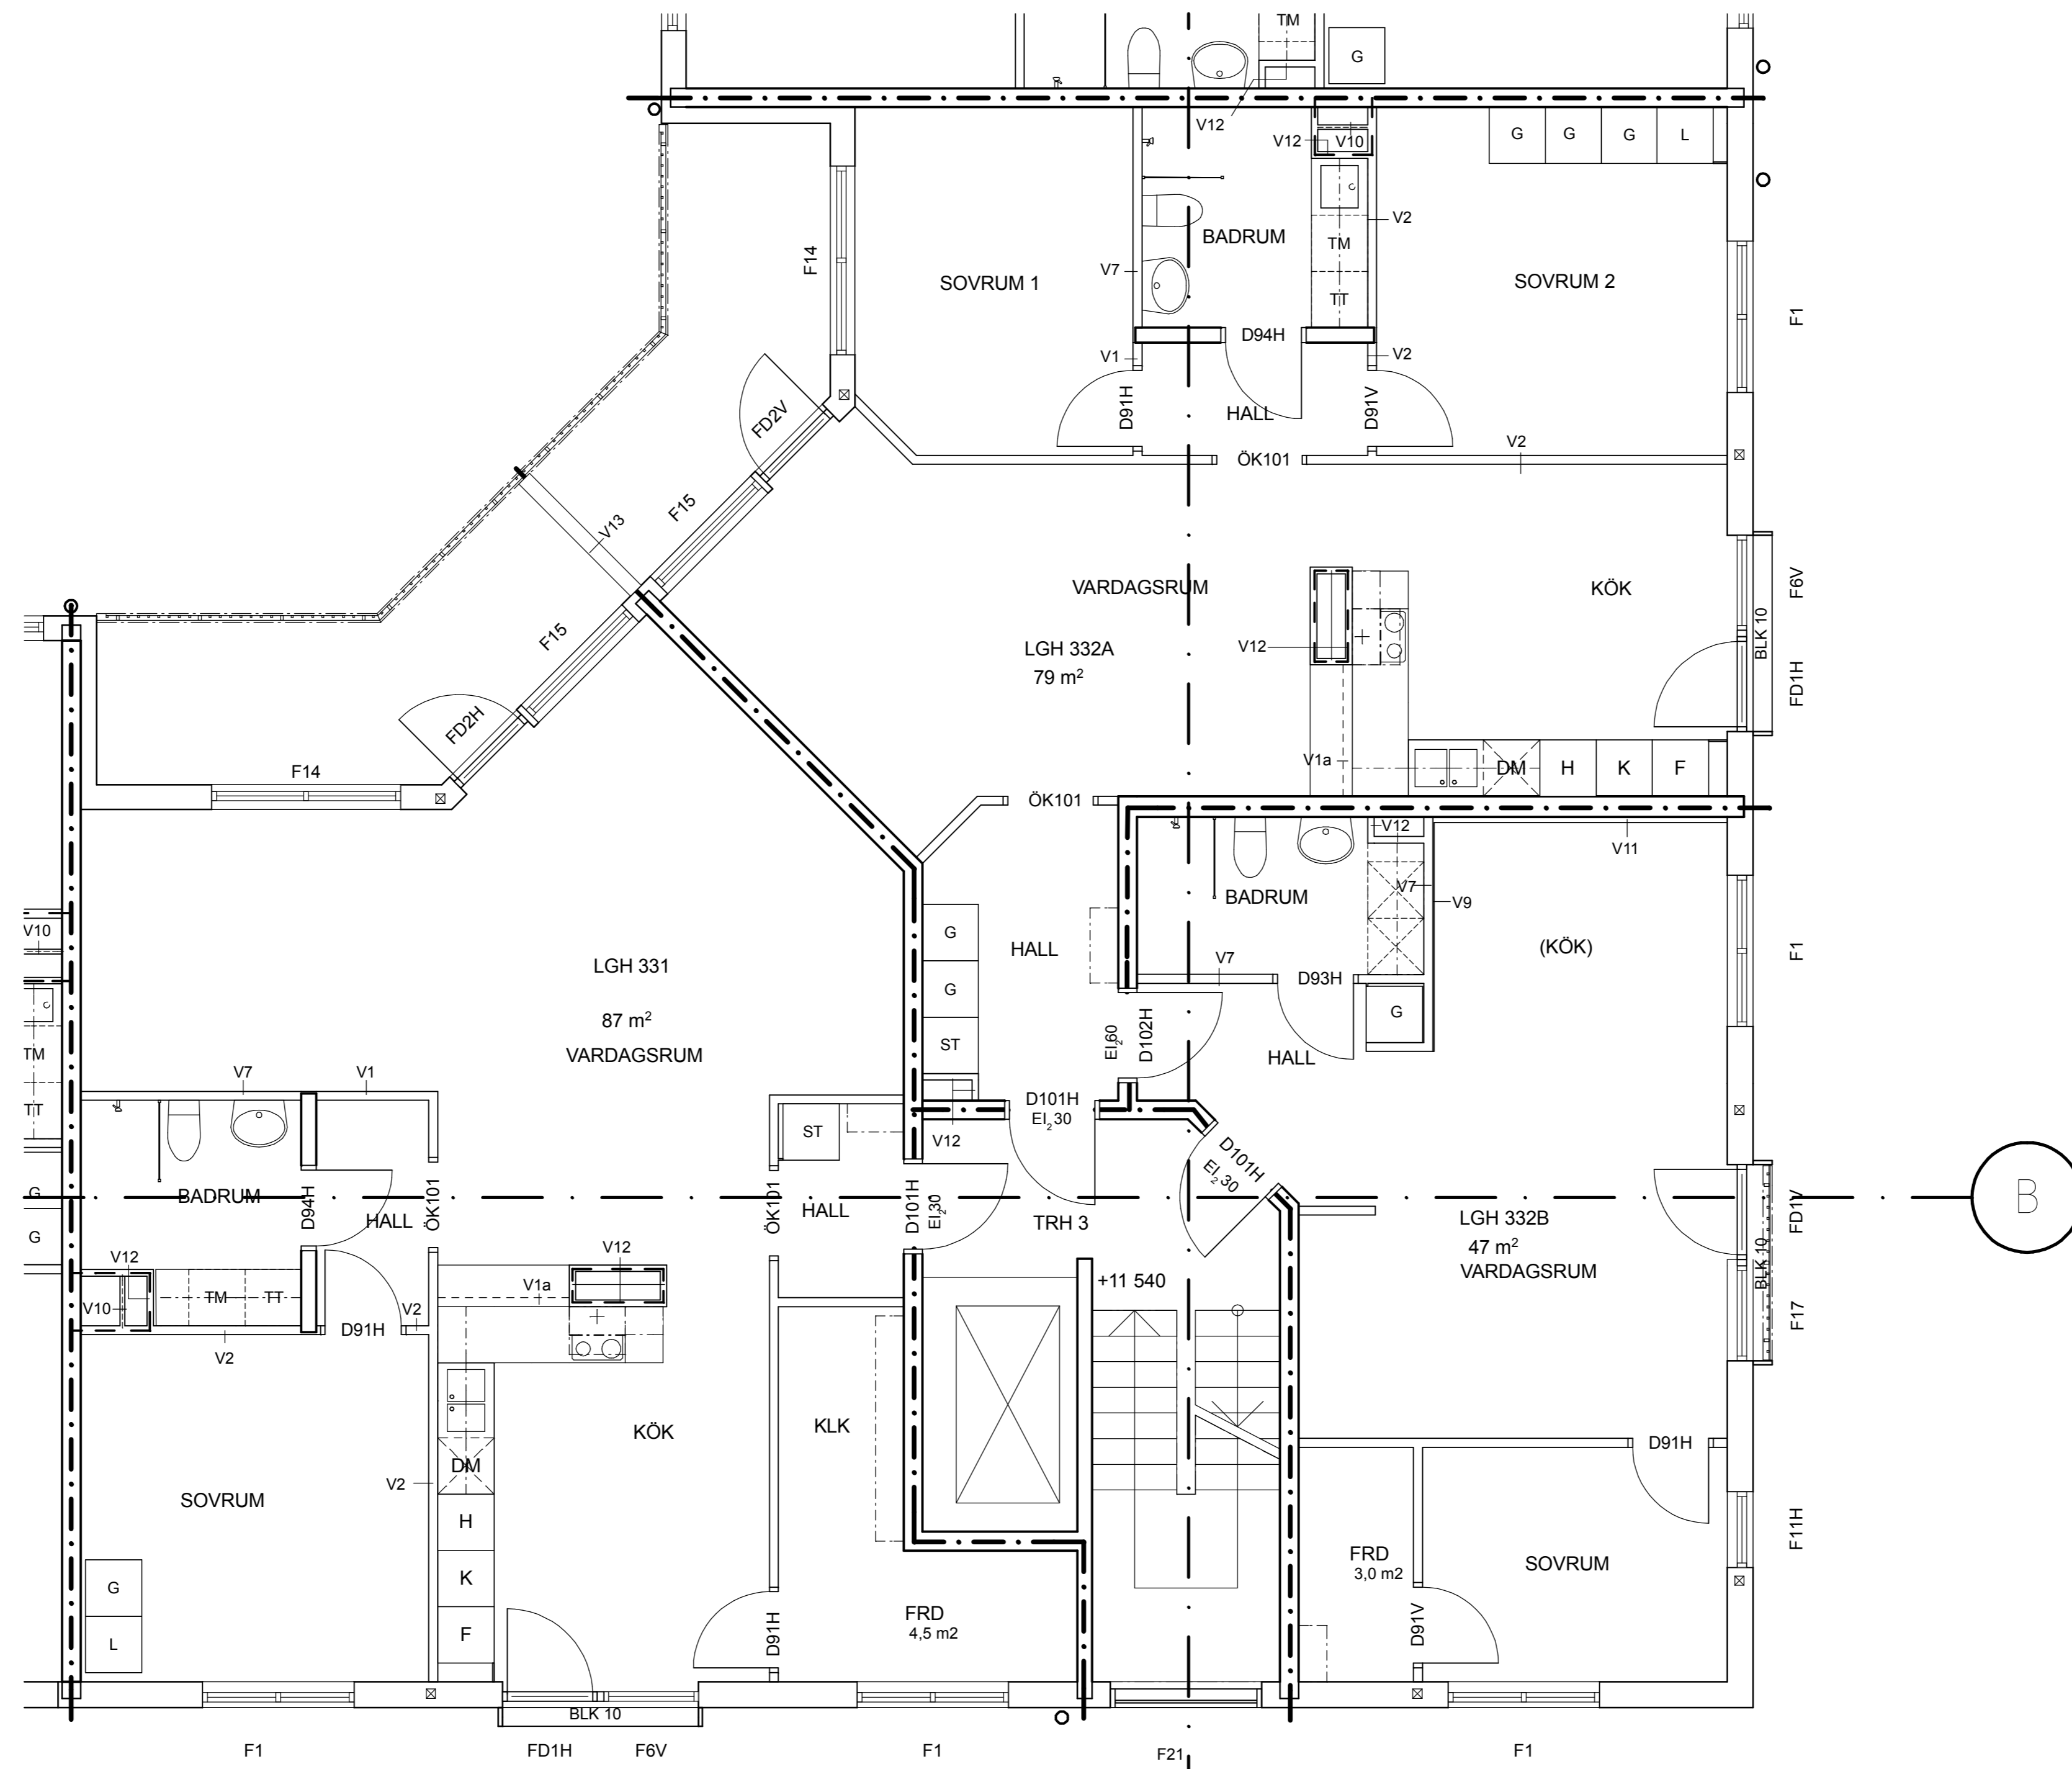

FÖRKLARINGAR

- Brandcellsgränser REI60
- Brandcellsgränser EI60
- Brandcellsgränser EI30
- Brandcellsgränser EI15
- Brandcellsgränser E 30

V Väggtyp enl. ritning A-43.5-01
 Där ej annat anges gäller väggtyp V1

FÖRESKRIFTER

Där ej annat anges gäller:
 Ök öppning för fönster och fönsterdörrar 2310 ÖFG
 Ök bröstring för fönster 700 ÖFG
 Ök öppning för dörrar litt D 2100 ÖFG

HÄNVISNINGAR

För väggtyper se ritning ... (lev senare).

F	RELATIONSHANDLING	080125	BS
BET	ÄNDRING AVSER	DATUM	SIGN
RELATIONSHANDLING			
KV KOPPARSLAGAREN, ENKÖPINGSKOMMUN			
Studio 1-11 Arkitekter, T= 08-785 05 60 K Knut Jönsson Ingenjörbyrå AB, T= 018-10 03 90 E Owab Etikonsult, T= 0173-216 70 VS/ Ketab Vs-Konstruktioner AB, T= 021-12 80 20 V V-Projekt AB, T= 021-441 277			
LUPPRAG NR	RITAD AV	HANDLAGGARE	
956 00	BS	BS	
DATUM	ANSVARIG		
2006-12-20	Michael Klingemann		
Plan 3, våningsplan Trapphus 3			
SKALA	NUMMER	BET	
1:50	A40.1-133	F	

FÖRKLARINGAR

- /// Brandcellsgränser REI60
- Brandcellsgränser EI60
- - - Brandcellsgränser EI30
- Brandcellsgränser EI15
- Brandcellsgränser E 30



V Väggtyp enl. ritning A-43.5-01
Där ej annat anges gäller väggtyp V1

FÖRESKRIFTER

Där ej annat anges gäller:
Ök öppning för fönster och fönsterdörrar 2310 ÖFG
Ök bröstning för fönster 700 ÖFG
Ök öppning för dörrar litt D 2100 ÖFG

HÄNVISNINGAR


För väggtyp se ritning ... (lev senare).

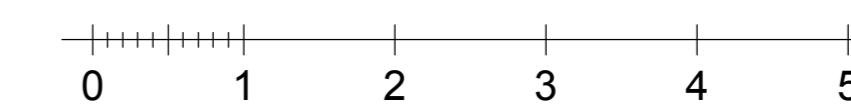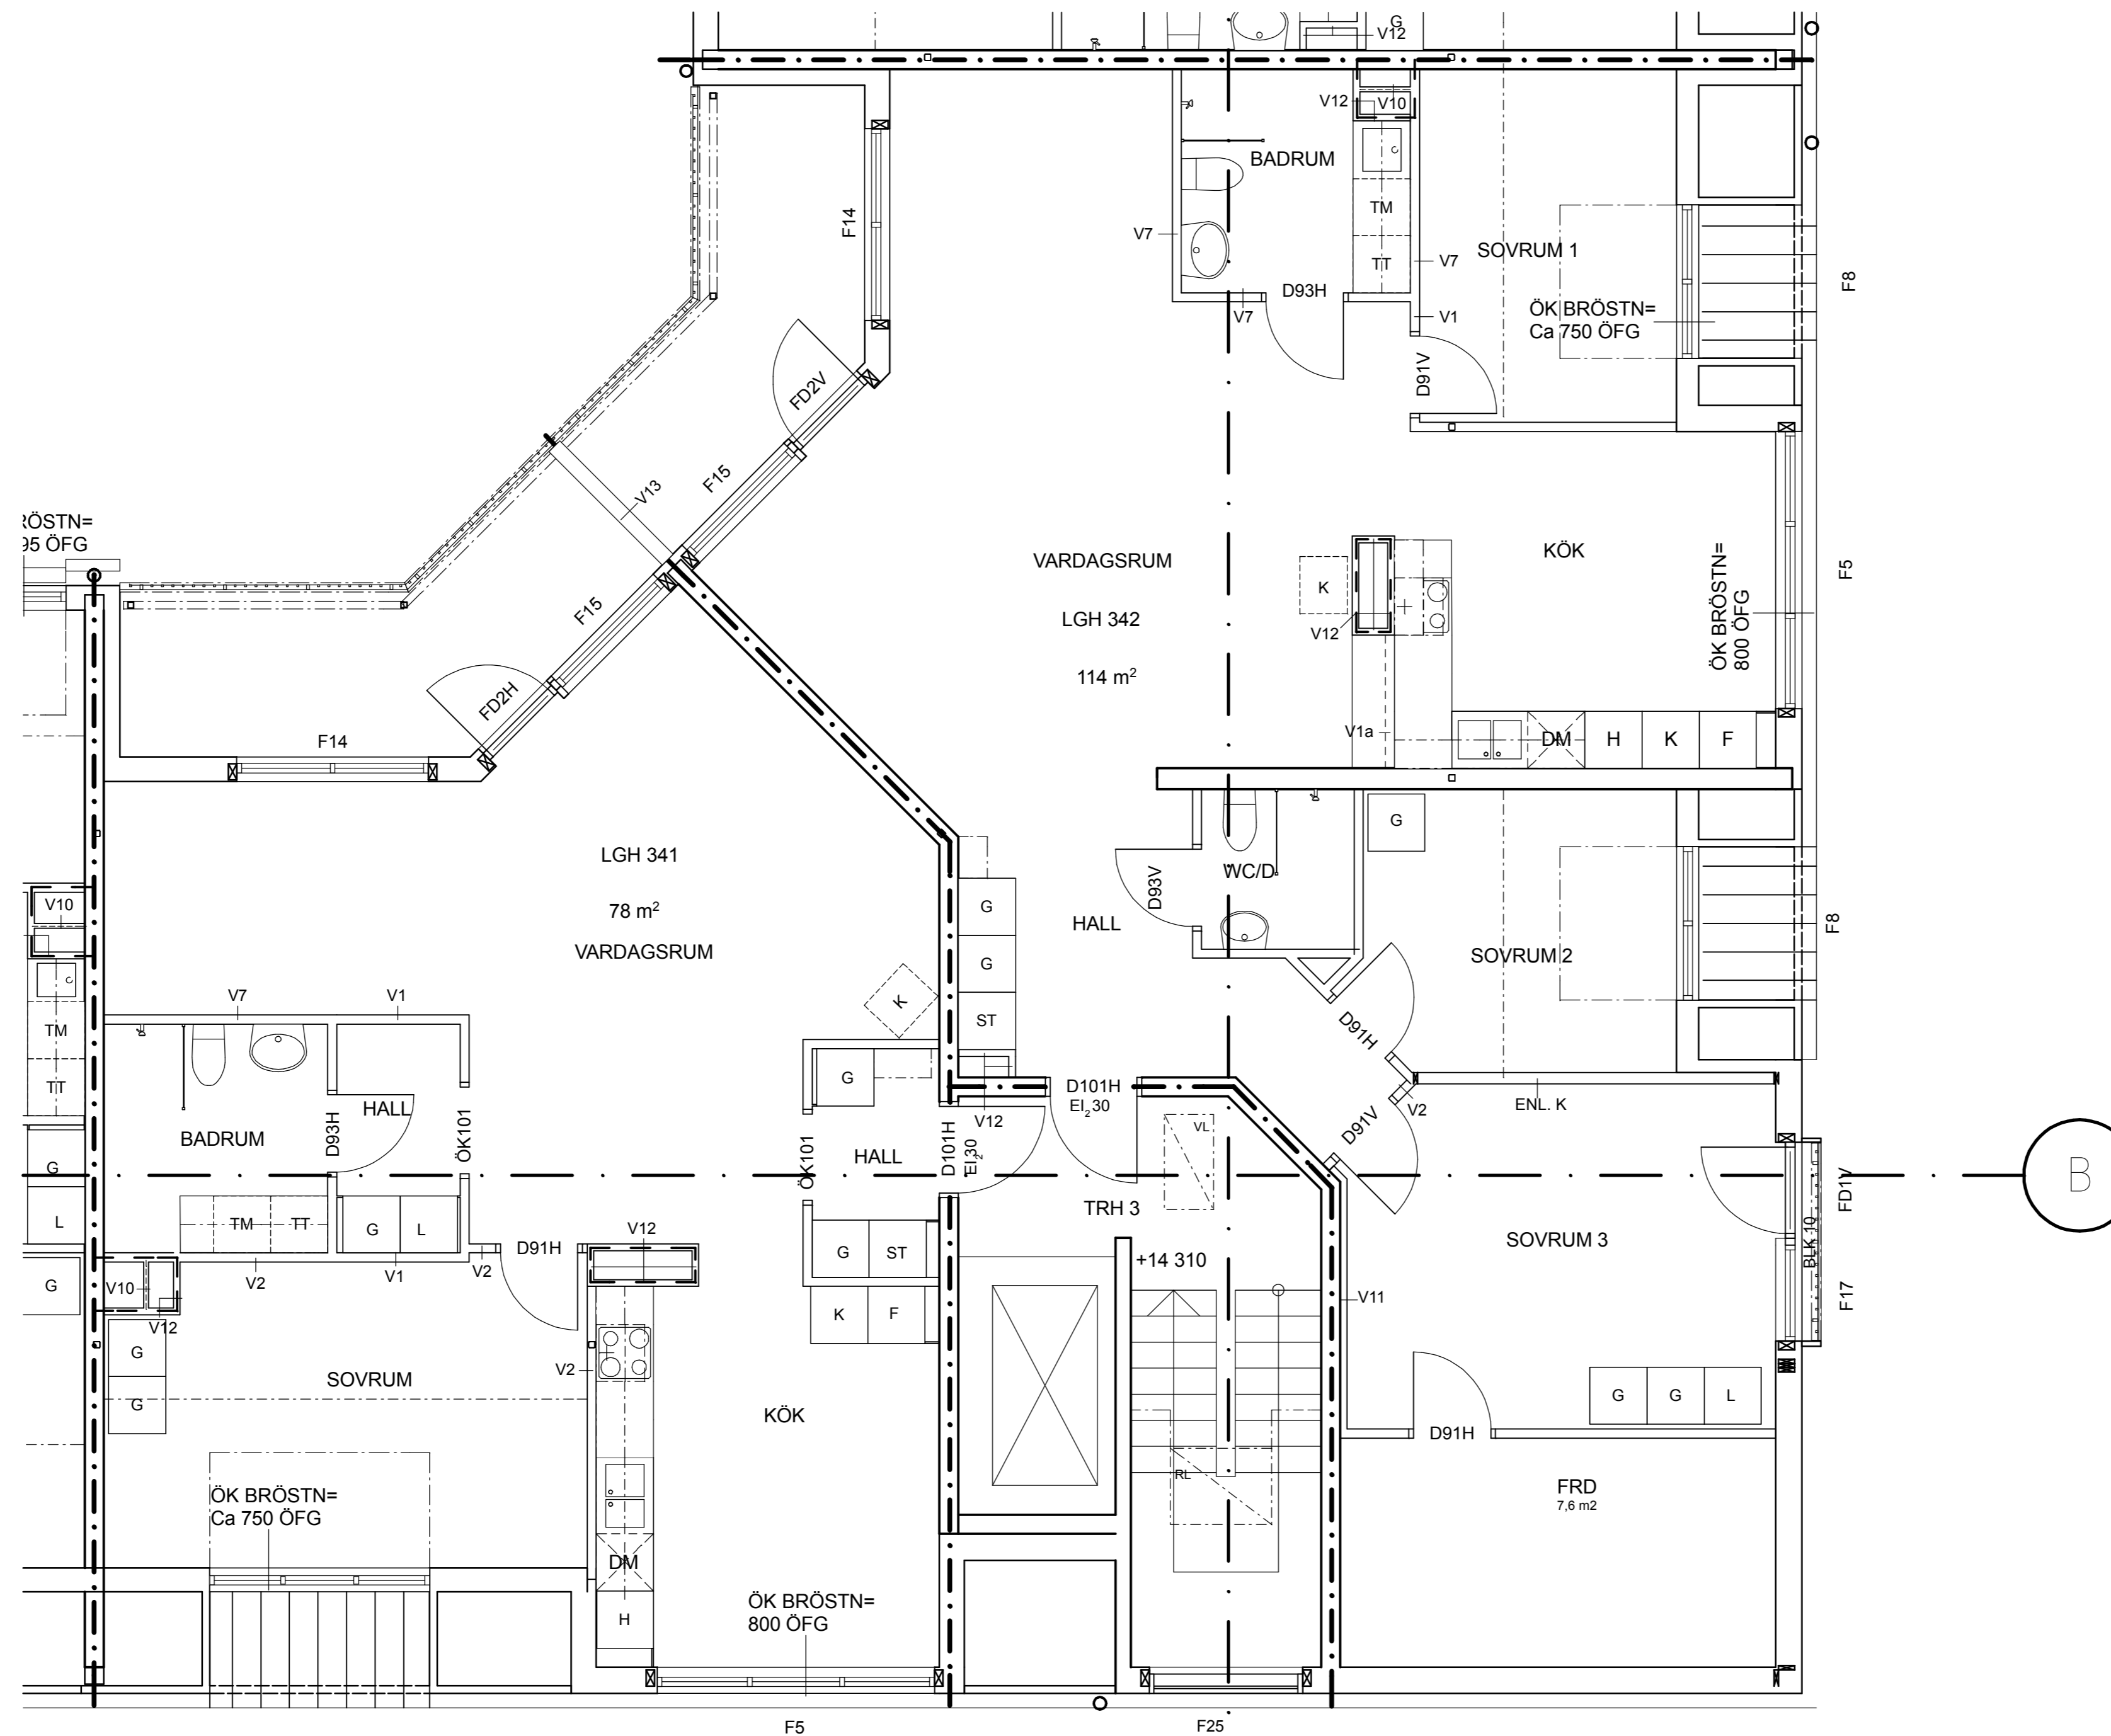

F	RELATIONSHANDLING	080125	BS
BET	ANDRING AVSEER	DATUM	SIGN

RELATIONSHANDLING

KV KOPPARSLAGAREN, ENKÖPINGSKOMMUN

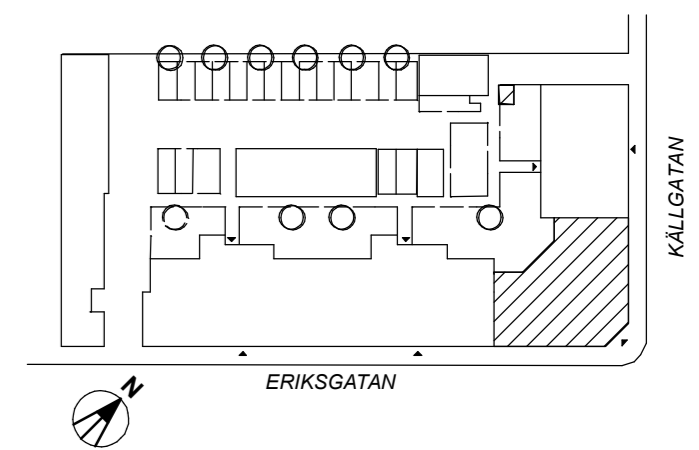

Studio 1-11 Arkitekter, T= 08-785 05 60		
K Knut Jönsson Ingenjörbyrå AB, T= 018-10 03 90		
E Owab Elkonsult, T= 0173-216 70		
VS Ketab Vs-Konstruktioner AB, T= 021-12 80 20		
V V-Projekt AB, T= 021-441 277		
UPPDRAG NR	RITAD AV	HANDLAGGARE
956.00	BS	BS
DATUM	ANSVARIG	
2006-12-20	Michael Klingemann	


Plan 4, våningsplan
Trapphus 3

SKALA	NUMMER	BET
1:50	A40.1-134	F

FÖRKLARINGAR

TL = TAKLUCKA 600x800
 RL = RÖKLUCKA 1000x1000
 VL = VINDSLUCKA

FÖRESKRIFTER

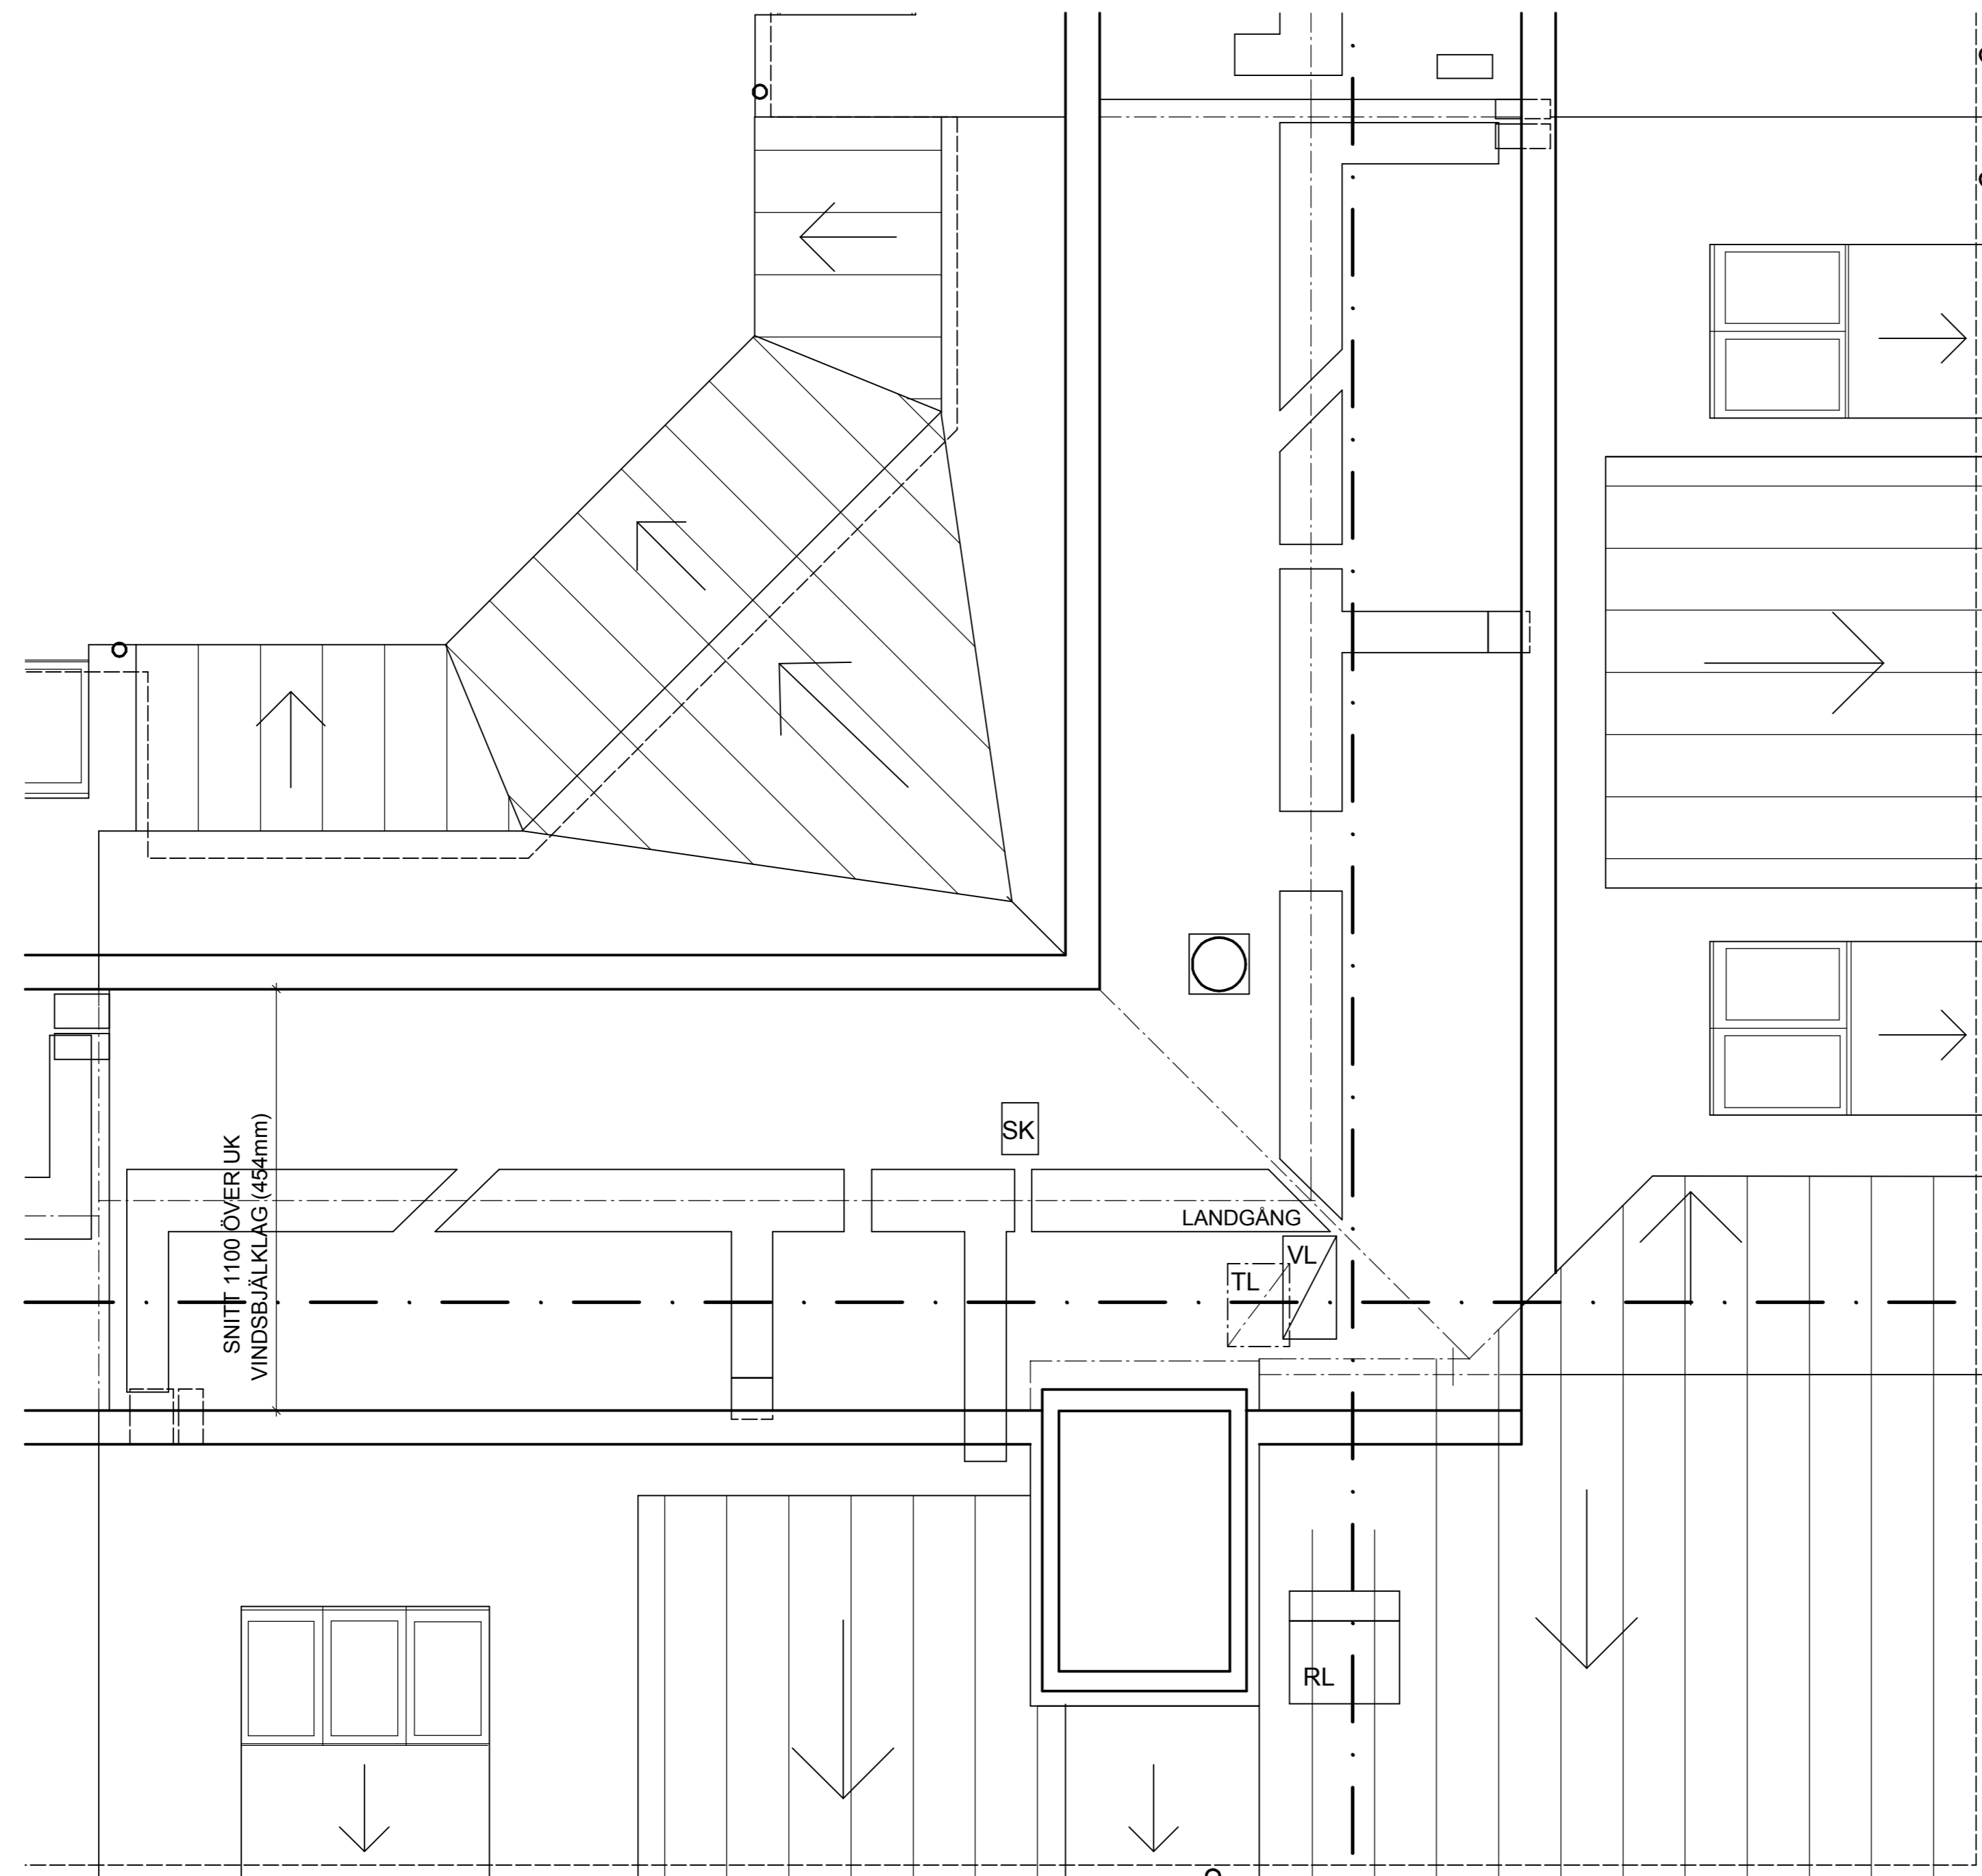

SNITT 1100 ÖVER UK
 VINDSBJÄLKLÄG (454mm)

LANDGÅNG


TL

VL

RL

B

3

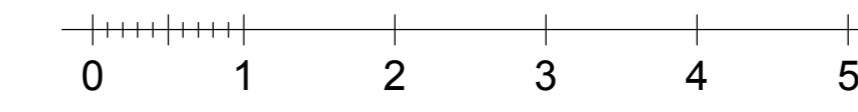


C	RELATIONSHANDLING	080218	BS
BET	ANT	ÄNDRING AV/SEER	DATUM SIGN
RELATIONSHANDLING			
KV KOPPARSLAGAREN, ENKÖPINGSKOMMUN			
Studio 1-11 Arkitekter, T= 08-785 05 60 K Knut Jönsson Ingenjörbyrå AB, T= 018-10 03 90 E Owab Elkonsult, T= 0173-216 70 VS Ketab Vs-Konstruktioner AB, T= 021-12 80 20 V V-Projekt AB, T= 021-441 277			
UPPDRAG NR	956.00	RITAD AV	BS
DATUM	2007-01-12	HANDELAGGARE	BS
		ANSVARIG	Michael Klingemann
Plan 5, vindsplan Trapphus 3			
SKALA	1:50	NUMMER	A40.1-135
		BET	C

FÖRKLARINGAR


TL = TAKLUCKA 600x800
 TB = TAKBRYGGA
 RL = RÖKLUCKA 1000x1000

FÖRESKRIFTER

RÖKLUCKA: Matak Brandventilator typ U, MB7183 el. likv.
 NOCKRÄCKE kan bytas mot fästglor med c/c min 3000mm.

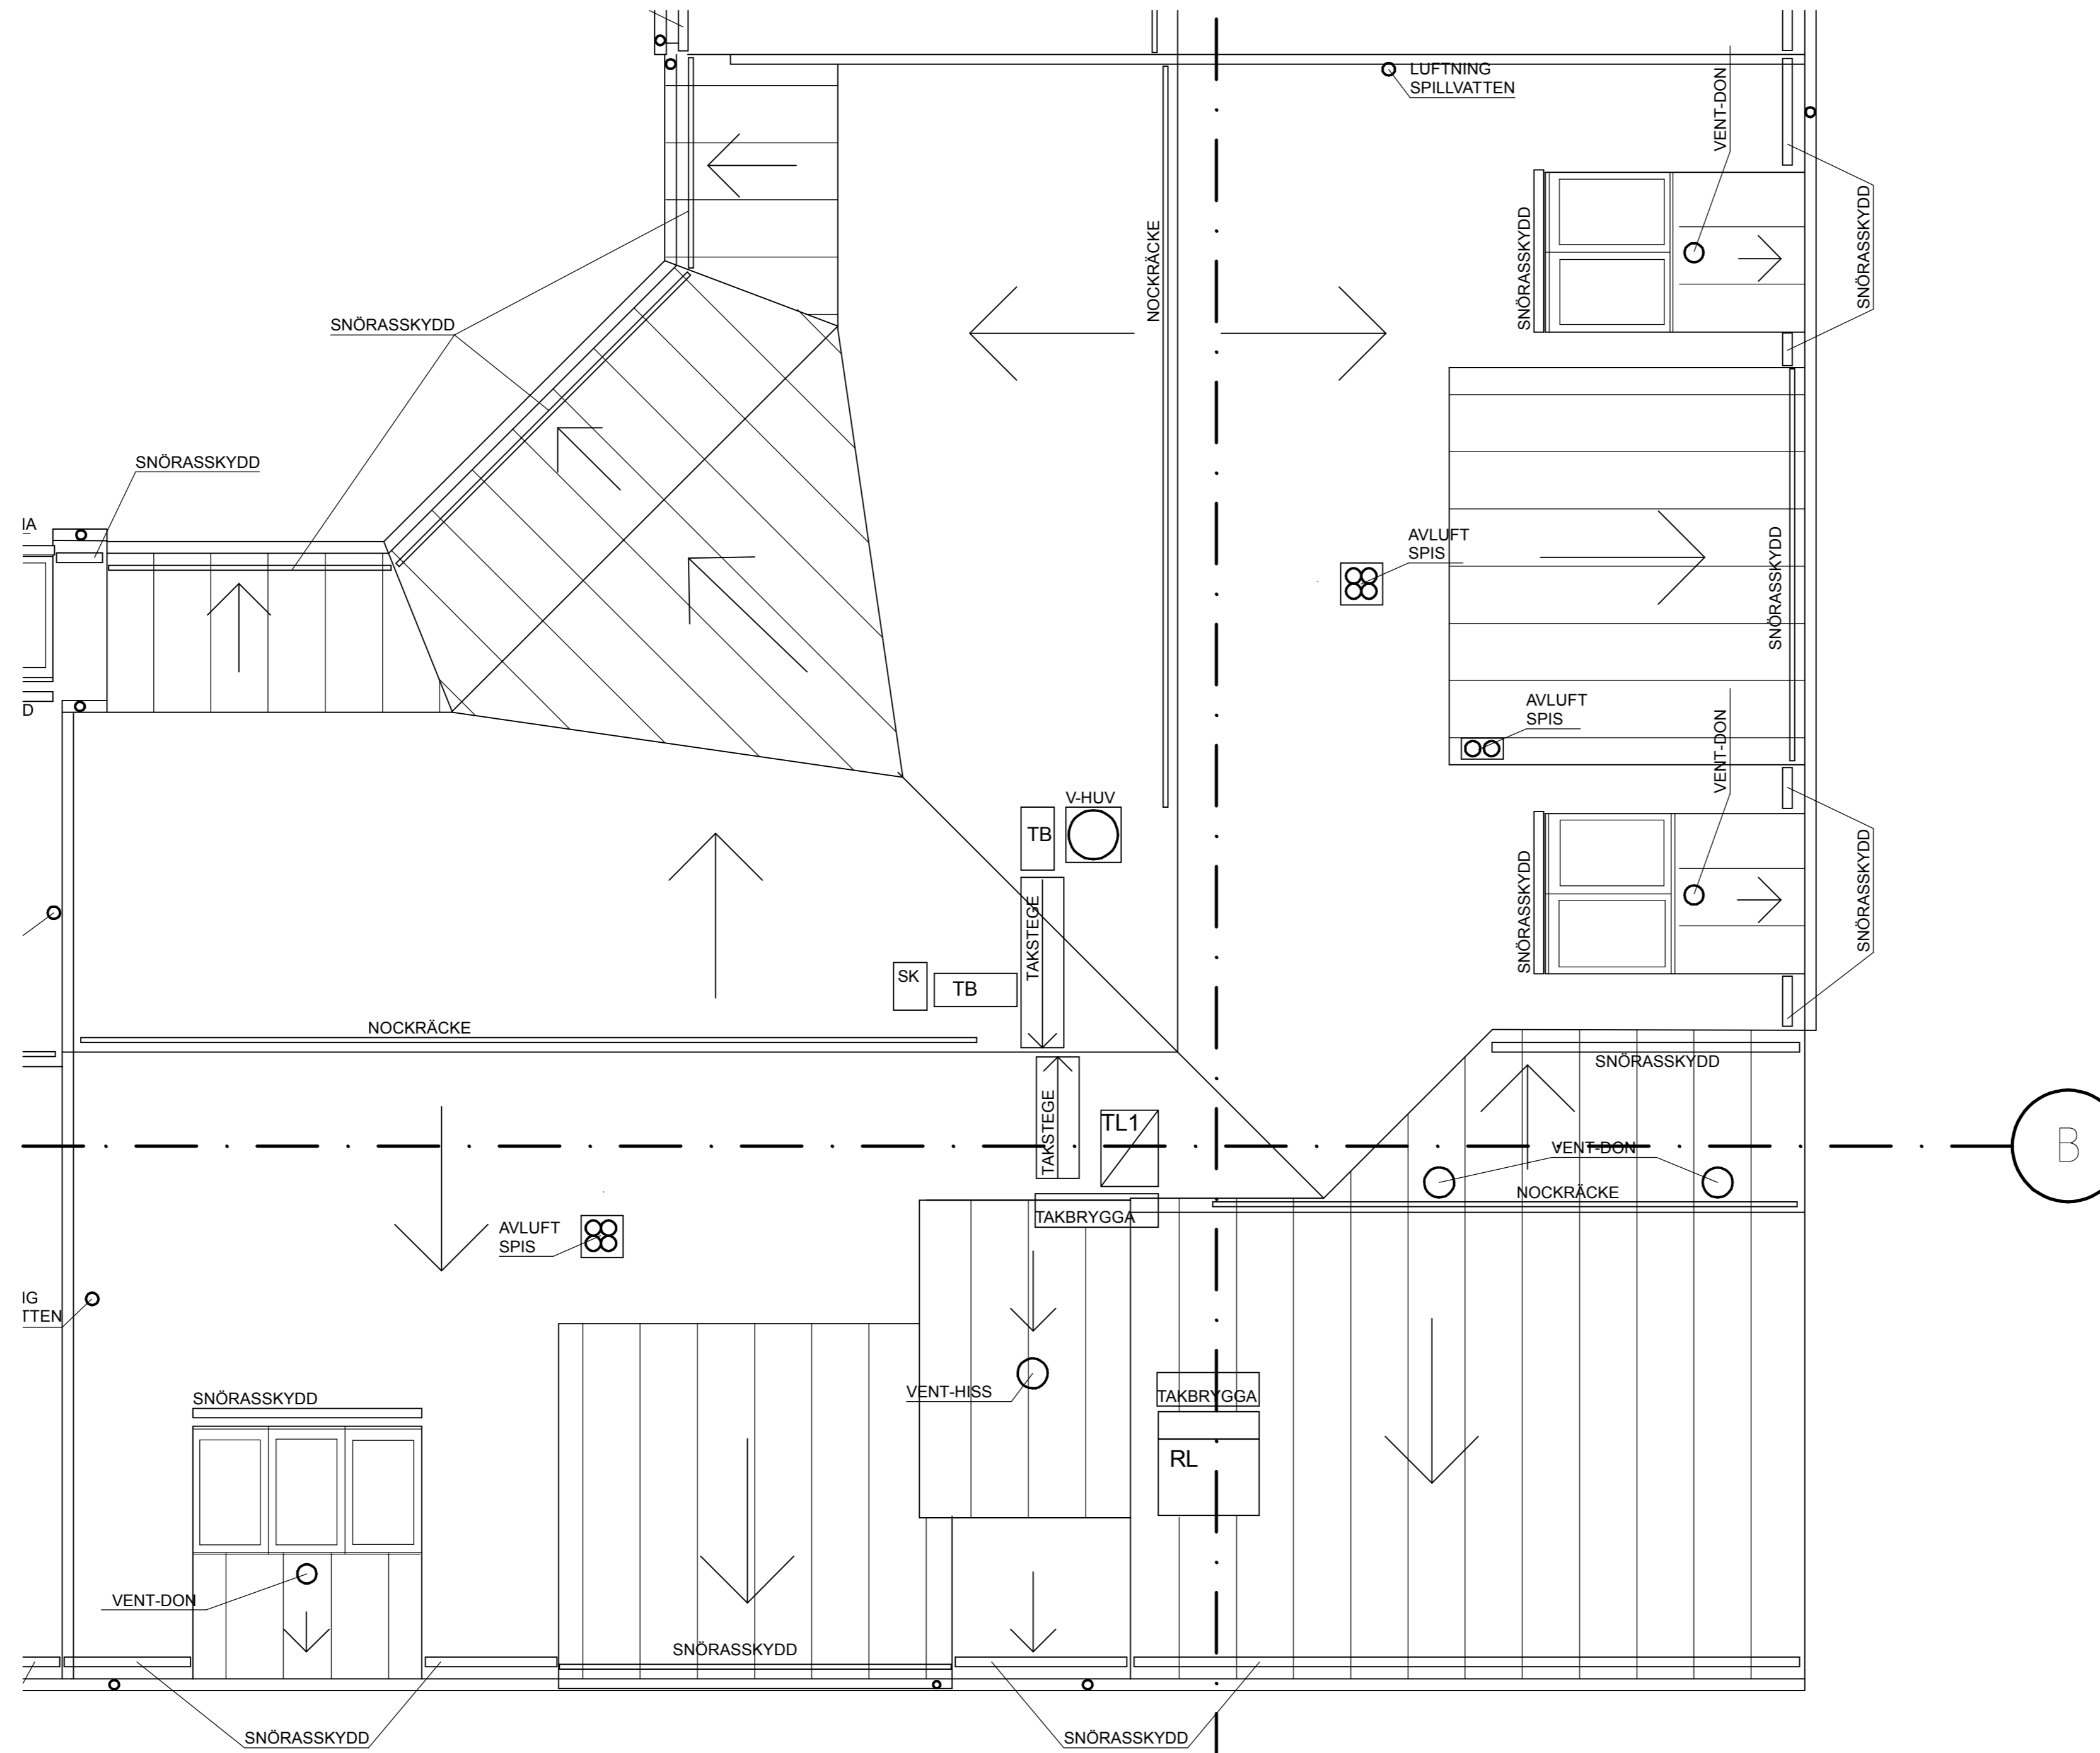


3

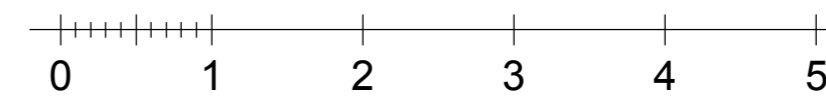

E	RELATIONSHANDLING	080218	BS
BET	ANT	ÄNDRING AVSER	DATUM SIGN

RELATIONSHANDLING

KV KOPPARSLAGAREN, ENKÖPINGSKOMMUN

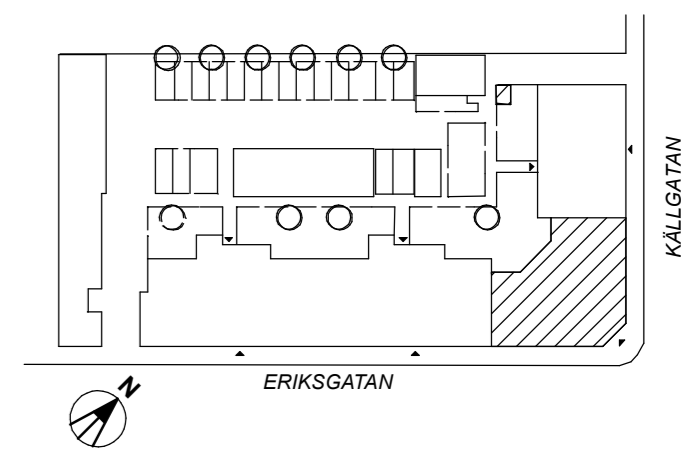

Studio 1-11 Arkitekter, T= 08-785 05 60		
K Knut Jönsson Ingenjörbyrå AB, T= 018-10 03 90		
E Owab Elkonsult, T= 0173-216 70		
VSI Ketab Vs-Konstruktioner AB, T= 021-12 80 20		
V V-Projekt AB, T= 021-441 277		
UPPDRAG NR 956 00	RITAD AV BS	HANDELAGGARE BS
DATUM 2007-01-12	ANSVARIG Michael Klingemann	

Plan 6, taksplan
 Trapphus 3

SKALA 1:50	NUMMER A40.1-136	BET E
------------	------------------	-------