

FÖRKLARINGAR

- /// Brandcellsgränser REI60
- Brandcellsgränser EI60
- - - Brandcellsgränser EI30
- Brandcellsgränser EI15
- Brandcellsgränser E 30


V Väggtyp enl. ritning A-43.5-01
Där ej annat anges gäller väggtyp V1

FÖRESKRIFTER

Där ej annat anges gäller:
Ök öppning för fönster och fönsterdörrar 2310 ÖFG
Ök bröstning för fönster 700 ÖFG
Ök öppning för dörrar litt D 2100 ÖFG

HÄNVISNINGAR


För väggtyper se ritning ... (lev senare).

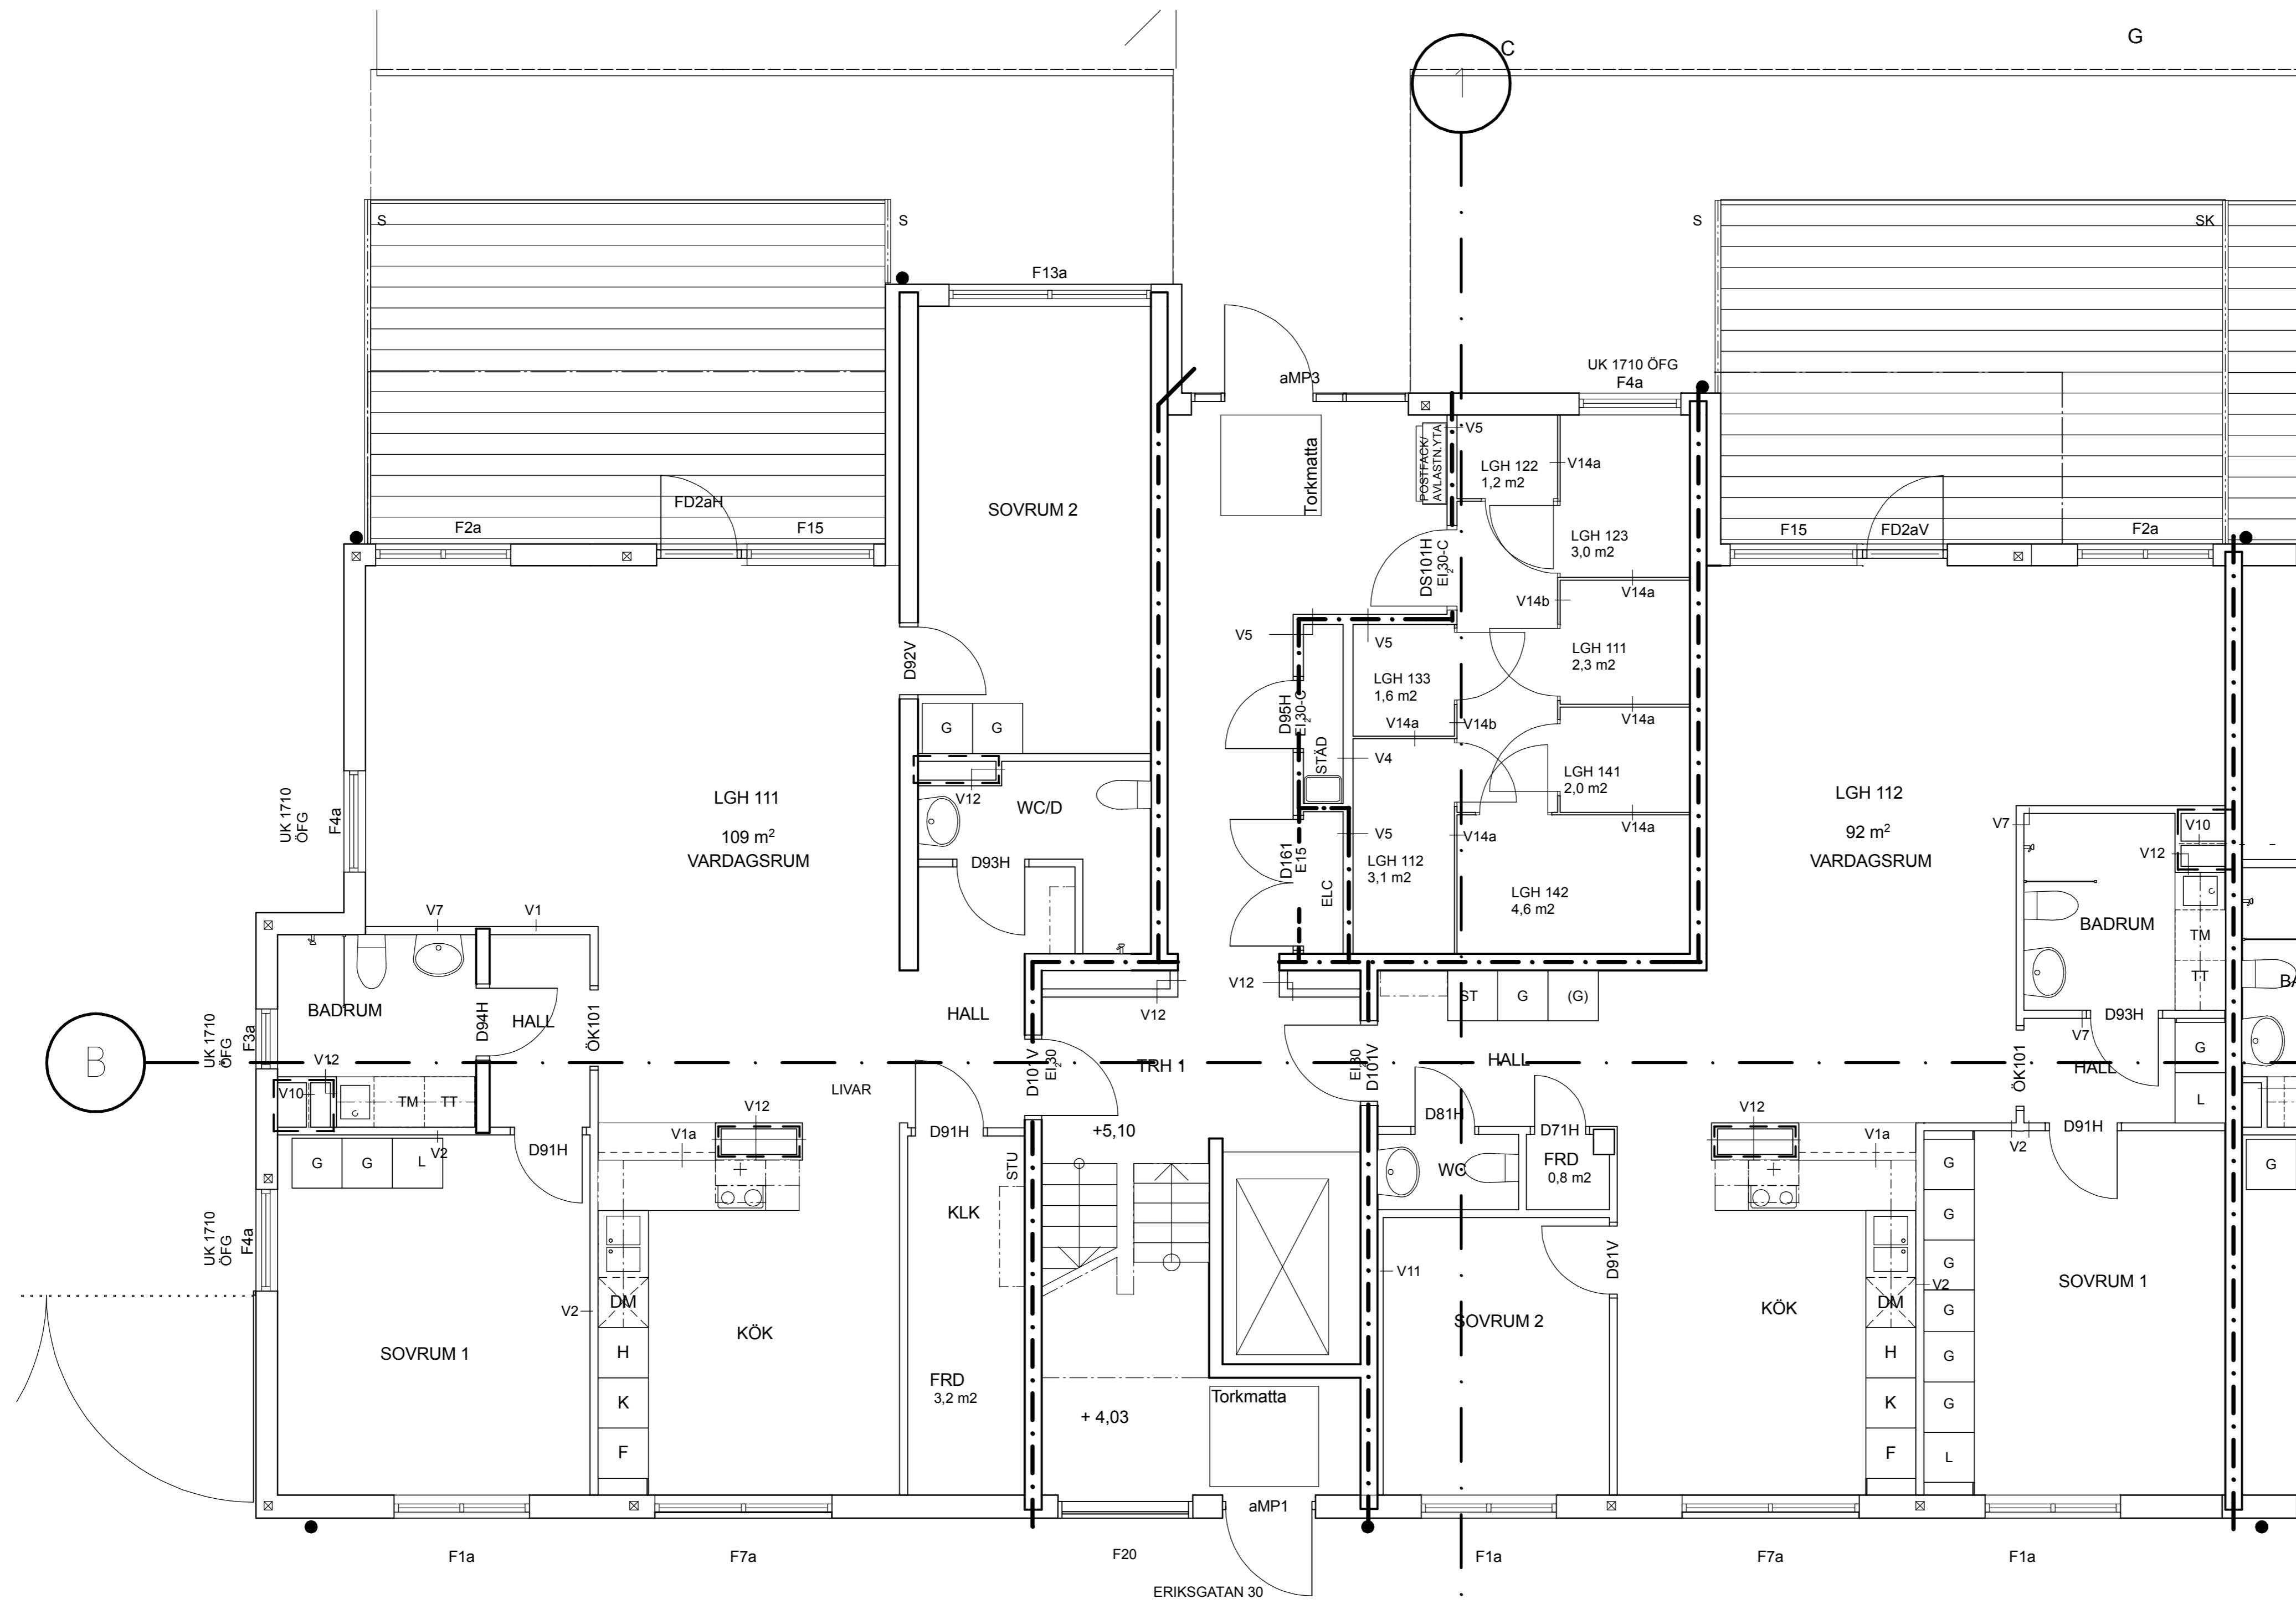

D	RELATIONSHANDLING	080125	BS
BET	ÄNDRING AVSER	DATUM	SIGN

RELATIONSHANDLING


KV KOPPARSLAGAREN, ENKÖPINGSKOMMUN

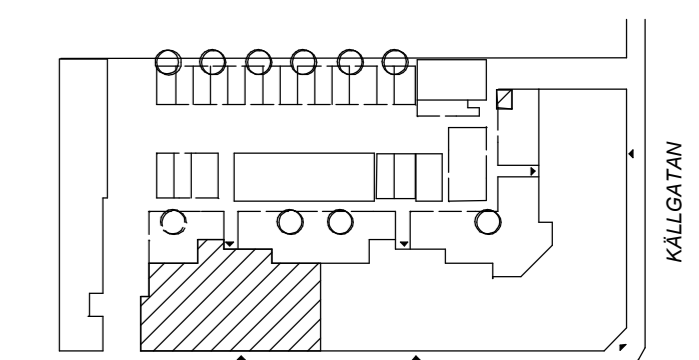

Studio 1-11 Arkitekter, T= 08-785 05 60		
K Knut Jönsson Ingenjörbyrå AB, T= 016-10 03 90		
E Owab Elkonsult, T= 0173-216 70		
VS Ketab Vs-Konstruktioner AB, T= 021-12 80 20		
V V-Projekt AB, T= 021-441 277		
LIPPRAG NR	RITAD AV	HANDLAGGARE
956.00	BS	BS
DATUM	ANSVARIG	
2006-12-20	Michael Klingemann	

Plan 1, entréplan.
Trapphus 1

SKALA	NUMMER	BET
1:50	A40.1-111	D

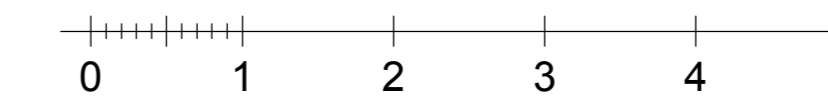

FÖRKLARINGAR

- /// Brandcellsgränser REI60
- Brandcellsgränser EI60
- - - Brandcellsgränser EI30
- Brandcellsgränser EI15
- Brandcellsgränser E 30


V Väggtyp enl. ritning A-43.5-01
Där ej annat anges gäller väggtyp V1

FÖRESKRIFTER

Där ej annat anges gäller:
Ök öppning för fönster och fönsterdörrar 2310 ÖFG
Ök bröstning för fönster 700 ÖFG
Ök öppning för dörrar litt D 2100 ÖFG

HÄNVISNINGAR


För väggtyp se ritning ... (lev senare).

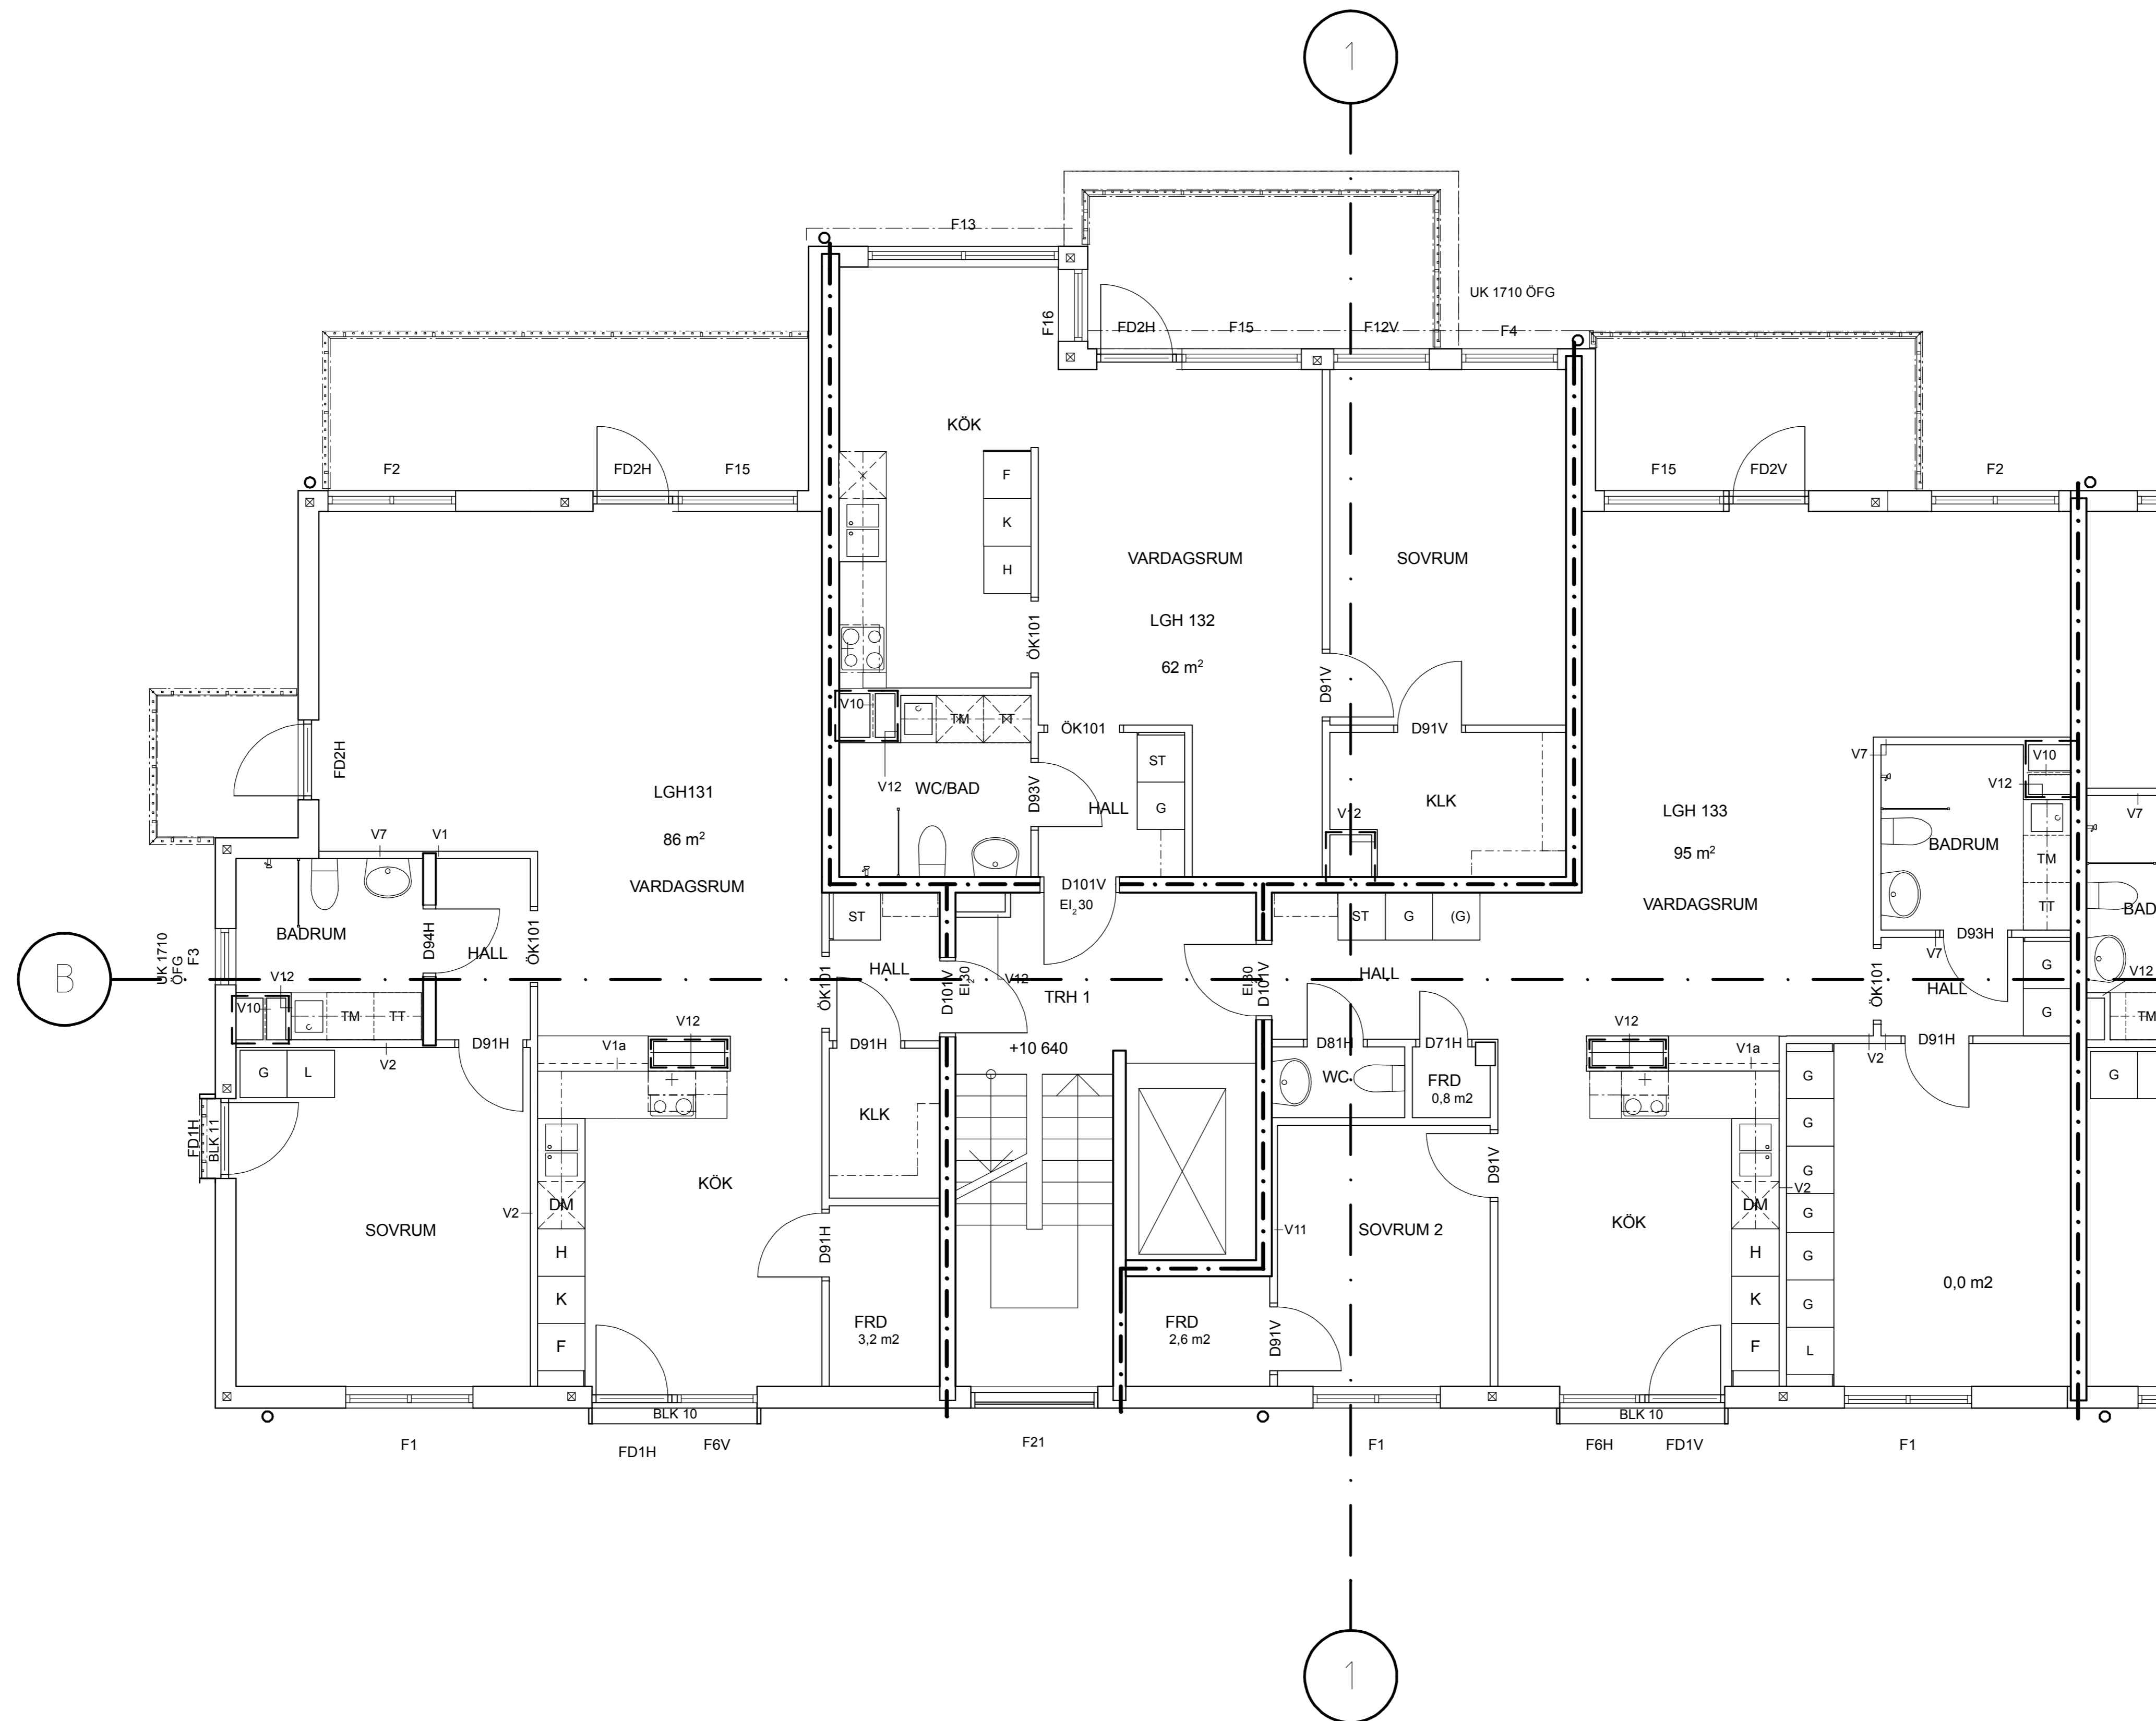

C	RELATIONSHANDLING	080125	BS
BET	ANT	ÄNDRING AVSER	DATUM SIGN

RELATIONSHANDLING

KV KOPPARSLAGAREN, ENKÖPINGSKOMMUN

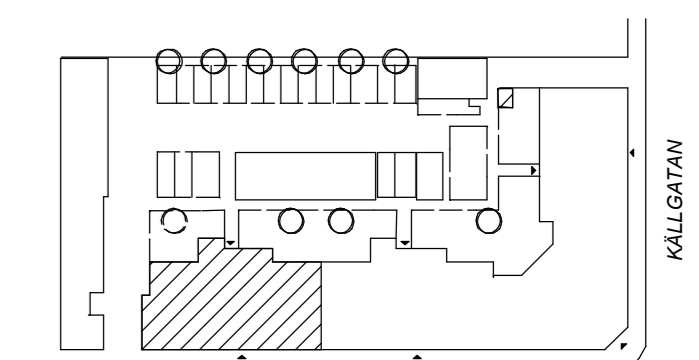

Studio 1-11 Arkitekter, T= 08-785 05 60		
K Knut Jönsson Ingenjörbyrå AB, T= 018-10 03 90		
E Owab Elkonsult, T= 0173-216 70		
VS Ketab Vs-Konstruktioner AB, T= 021-12 80 20		
V V-Projekt AB, T= 021-441 277		
LUPPDRAG NR	RTAD AV	HANDLAGGARE
956 00	BS	BS
DATUM	ANSVARIG	
2006-12-20	Michael Klingemann	

Plan 3, våningsplan.
Trapphus 1



SKALA	NUMMER	BET
1:50	A40.1-113	C

FÖRKLARINGAR

- /// Brandcellsgränser REI60
- Brandcellsgränser EI60
- - - Brandcellsgränser EI30
- Brandcellsgränser EI15
- Brandcellsgränser E 30


V Väggtyp enl. ritning A-43.5-01
Där ej annat anges gäller väggtyp V1

FÖRESKRIFTER


Där ej annat anges gäller:
Ök öppning för fönster och fönsterdörrar 2310 ÖFG
Ök brösthöjd för fönster 700 ÖFG
Ök öppning för dörrar litt D 2100 ÖFG

HÄNVISNINGAR

För väggtyper se ritning ... (lev senare).

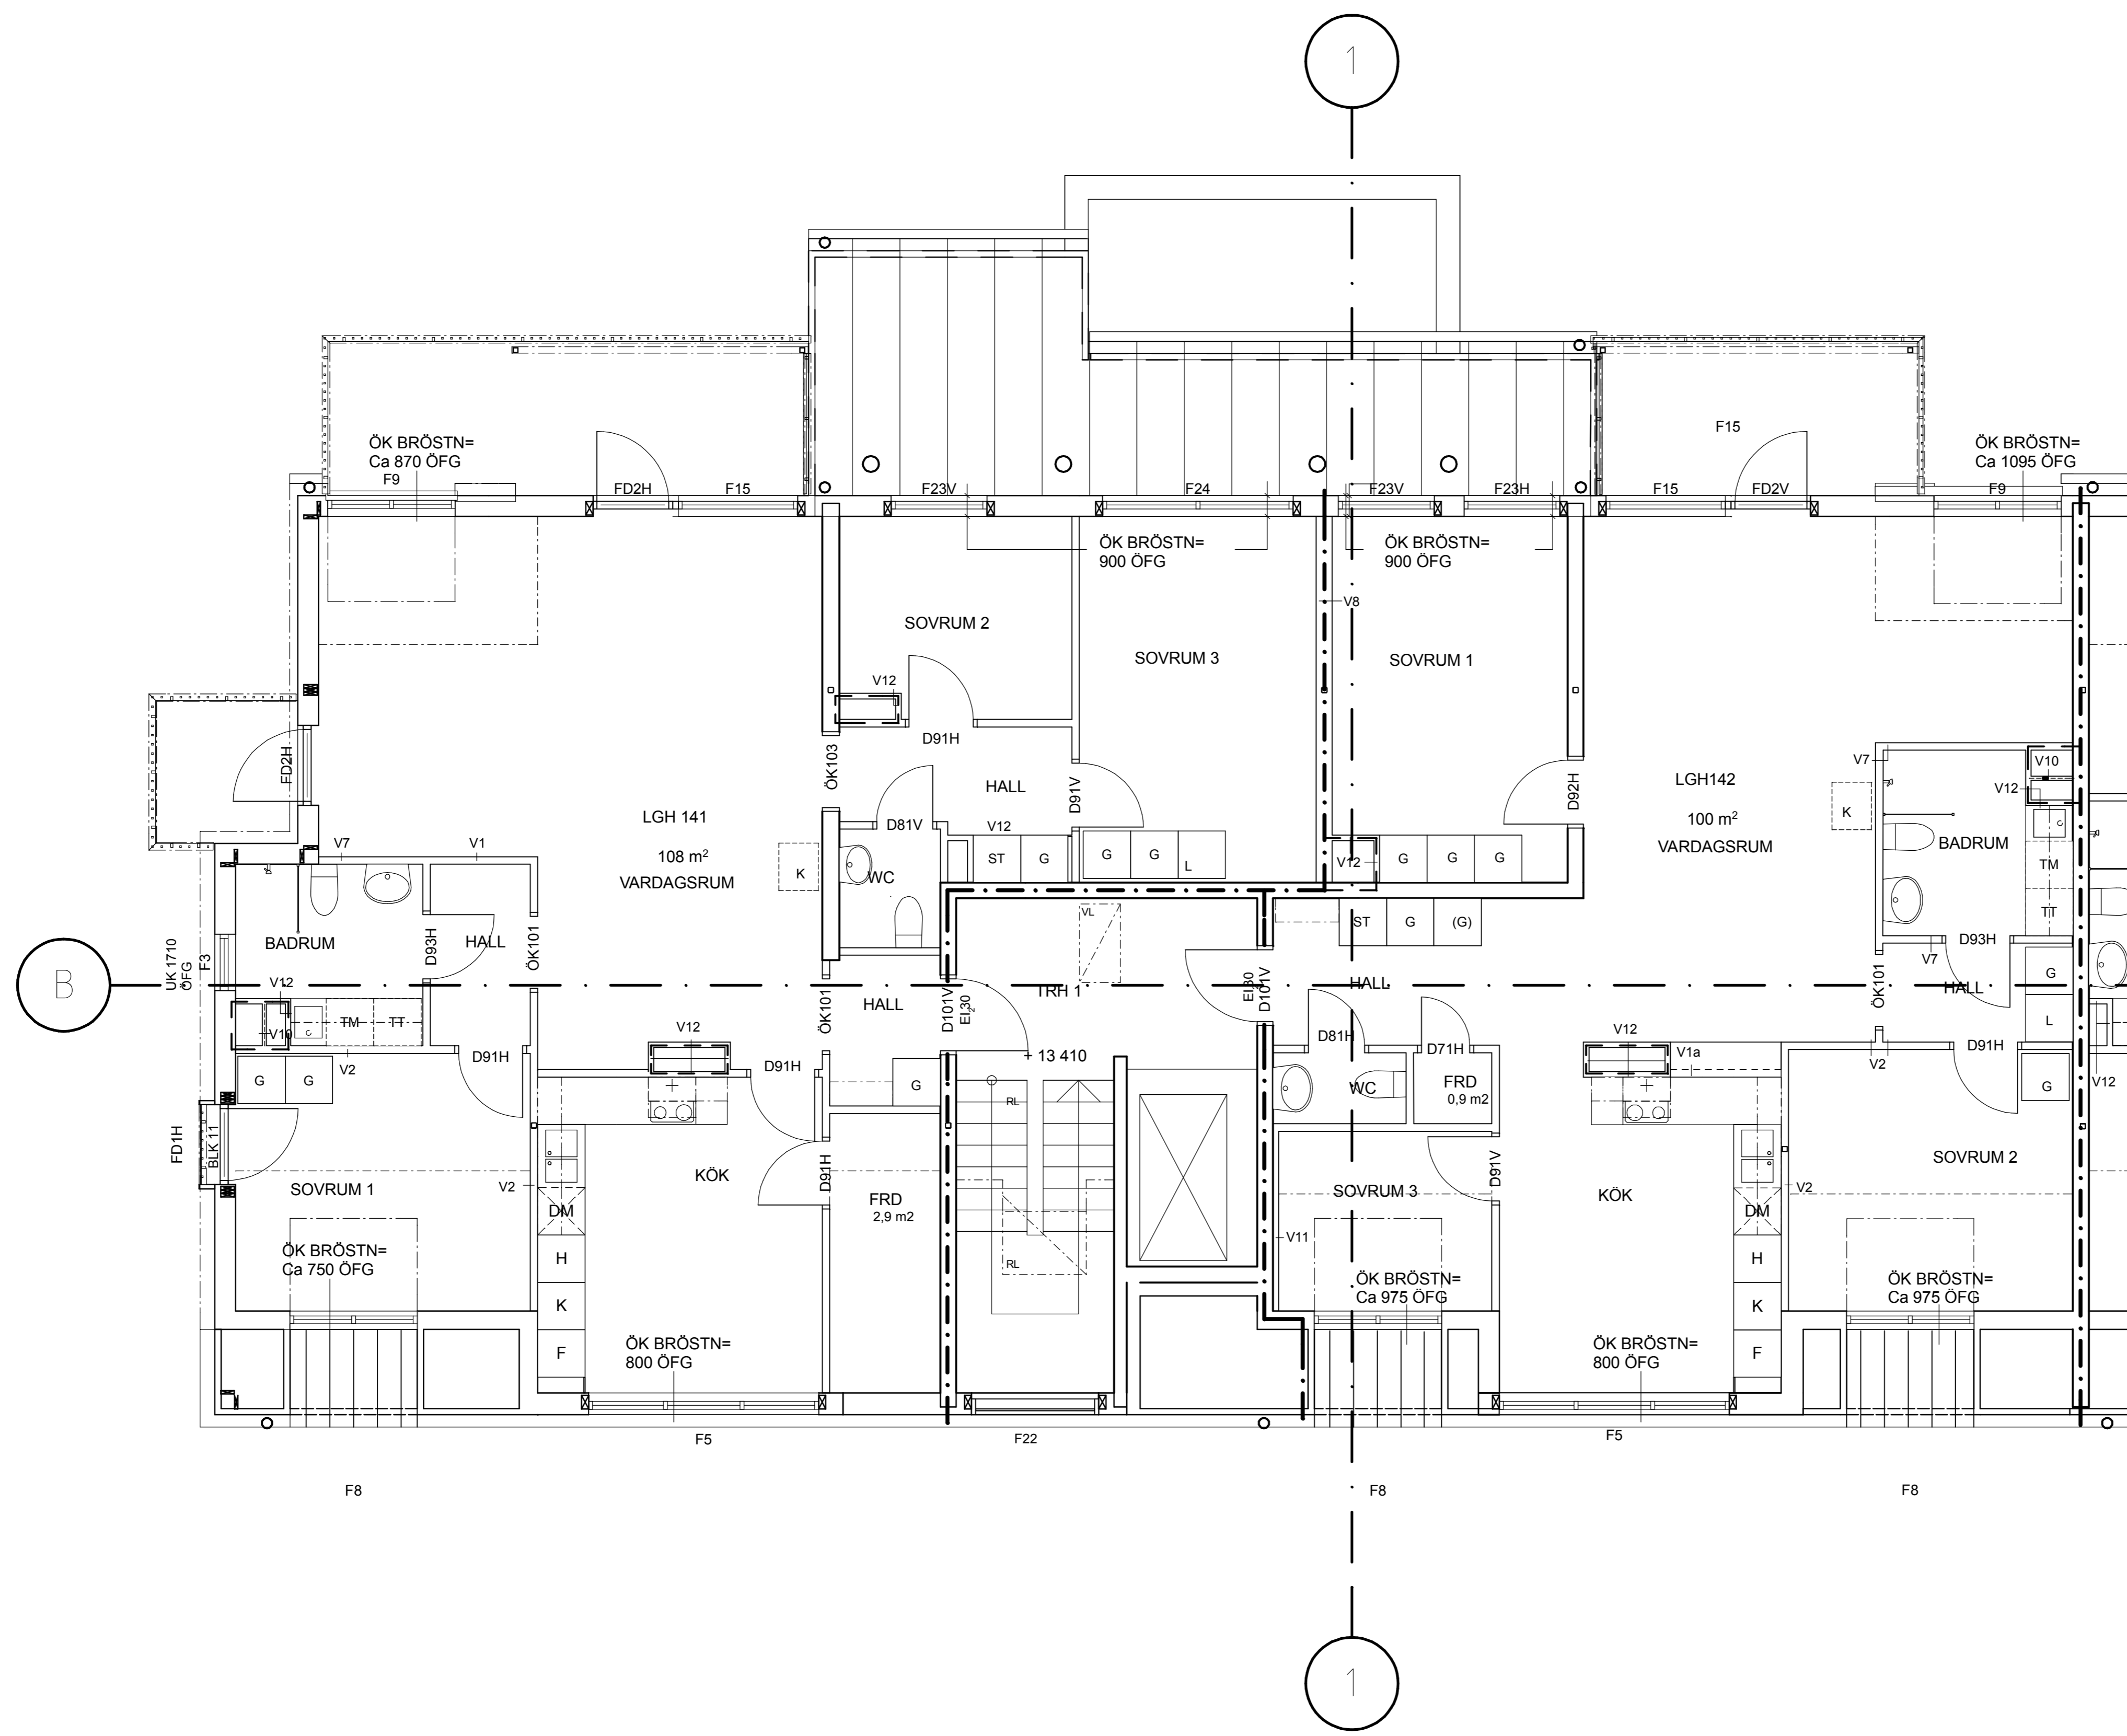


G	RELATIONSHANDLING	080125	BS
BET	ANT	ÄNDRING AVSER	DATUM SIGN
RELATIONSHANDLING			
KV KOPPARSLAGAREN, ENKÖPINGSKOMMUN			
Studio 1-11 Arkitekter, T= 08-785 05 60 K Knut Jönsson Ingenjörbyrå AB, T= 018-10 03 90 E Owab Elkonsult, T= 0173-216 70 VS Ketab Vs-Konstruktioner AB, T= 021-12 80 20 V V-Projekt AB, T= 021-441 277			
LUPPRAG NR	RTAD AV	HANDLAGGARE	
956 00	BS	BS	
DATUM	ANSVARIG		
2006-12-20	Michael Klingemann		
Plan 4, våningsplan. Trapphus 1			
SKALA	NUMMER	BET	
1:50	A40.1-114	G	

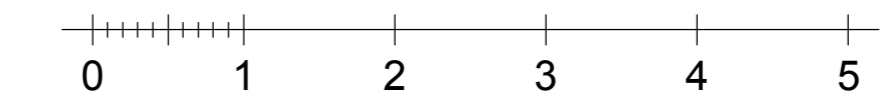


FÖRKLARINGAR

TL = TAKLUCKA 600x800
 RL = RÖKLUCKA 1000x1000
 VL = VINDSLUCKA

FÖRESKRIFTER

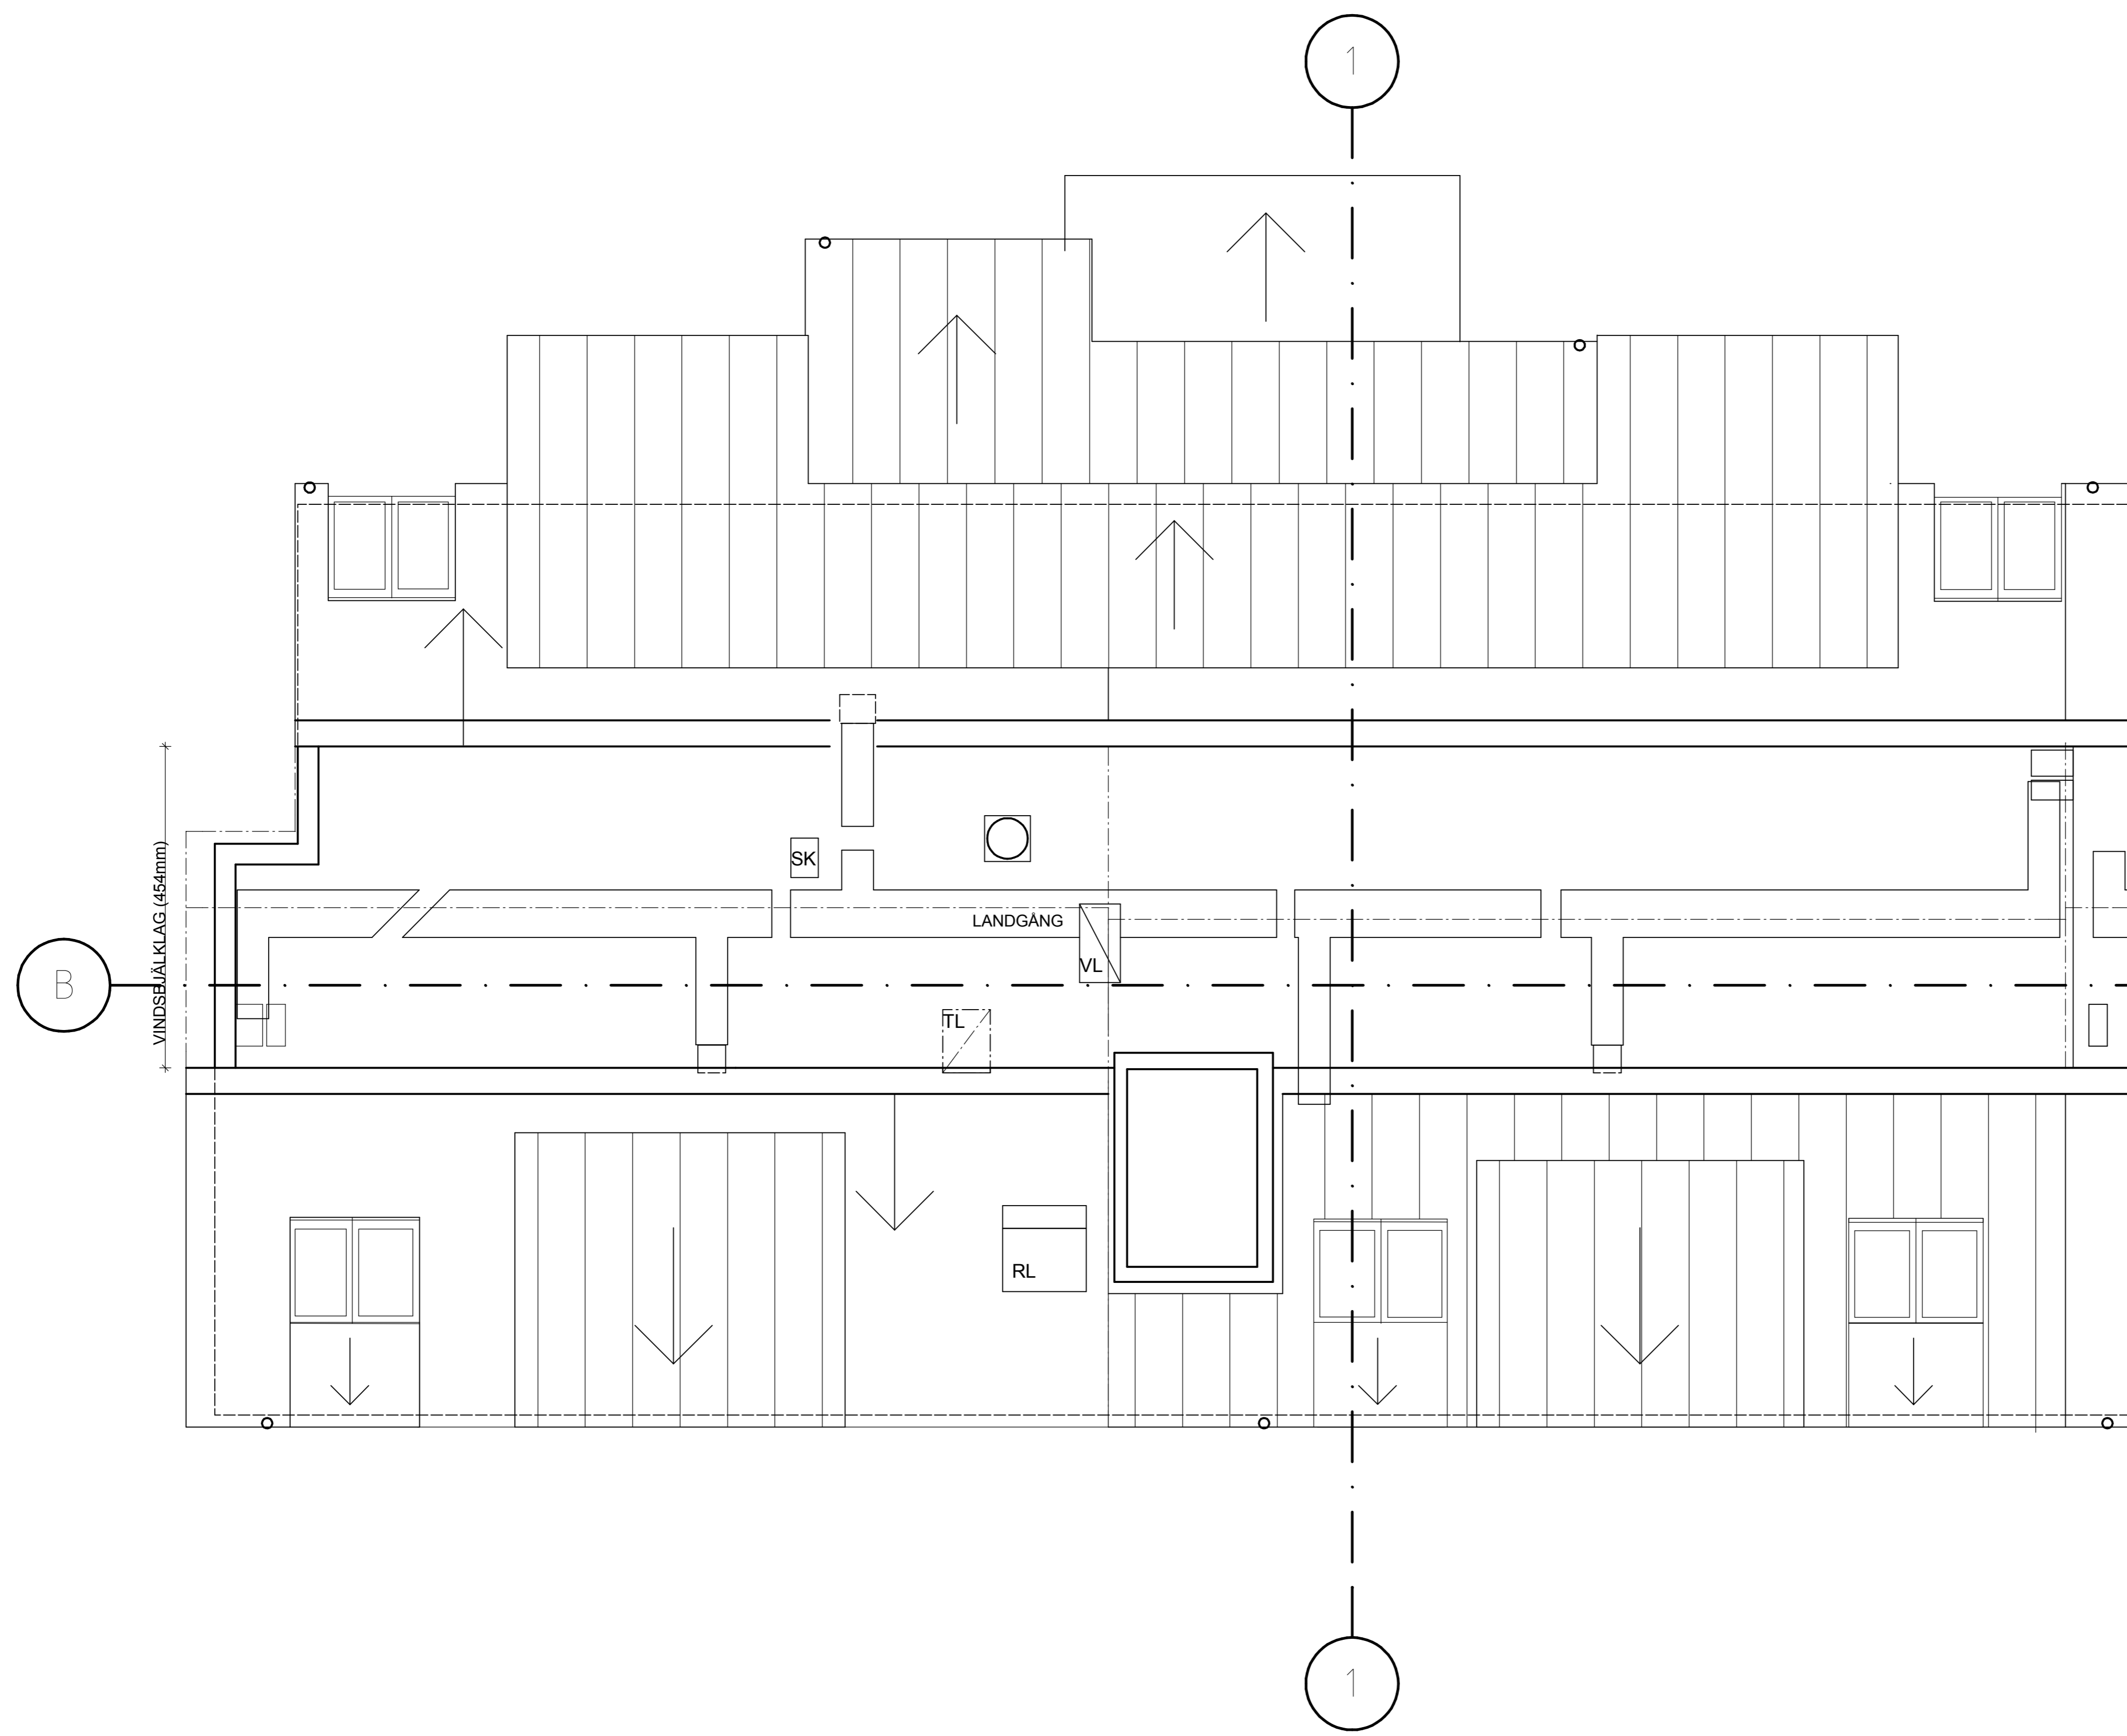

C	RELATIONSHANDLING	080218	BS
BET	ANT	ÄNDRING AVSER	DATUM SIGN
RELATIONSHANDLING			
KV KOPPARSLAGAREN, ENKÖPINGSKOMMUN			
Studio 1-11 Arkitekter, T= 08-785 05 60 K Knut Jönsson Ingenjörbyrå AB, T= 018-10 03 90 E Owab Elkonsult, T= 0173-216 70 VS Ketab Vs-Konstruktioner AB, T= 021-12 80 20 V V-Projekt AB, T= 021-441 277			
LUPPDRAG NR	RITAD AV	HANDLAGGARE	
956 00	BS	BS	
DATUM	ANSVARIG		
2007-01-12	Michael Klingemann		
Plan 5, vindsplan. Trapphus 1			
SKALA	NUMMER	BET	
1:50	A40.1-115	C	

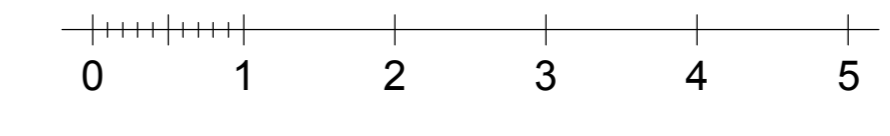


FÖRKLARINGAR

TL = TAKLUCKA 600x800
 TB = TAKBRYGGA
 RL = RÖKLUCKA 1000x1000

FÖRESKRIFTER

RÖKLUCKA: Mataki Brandventilator typ U, MB7183 el. likv.


NOCKRÄCKE kan bytas mot fästögler med c/c min 3000mm.

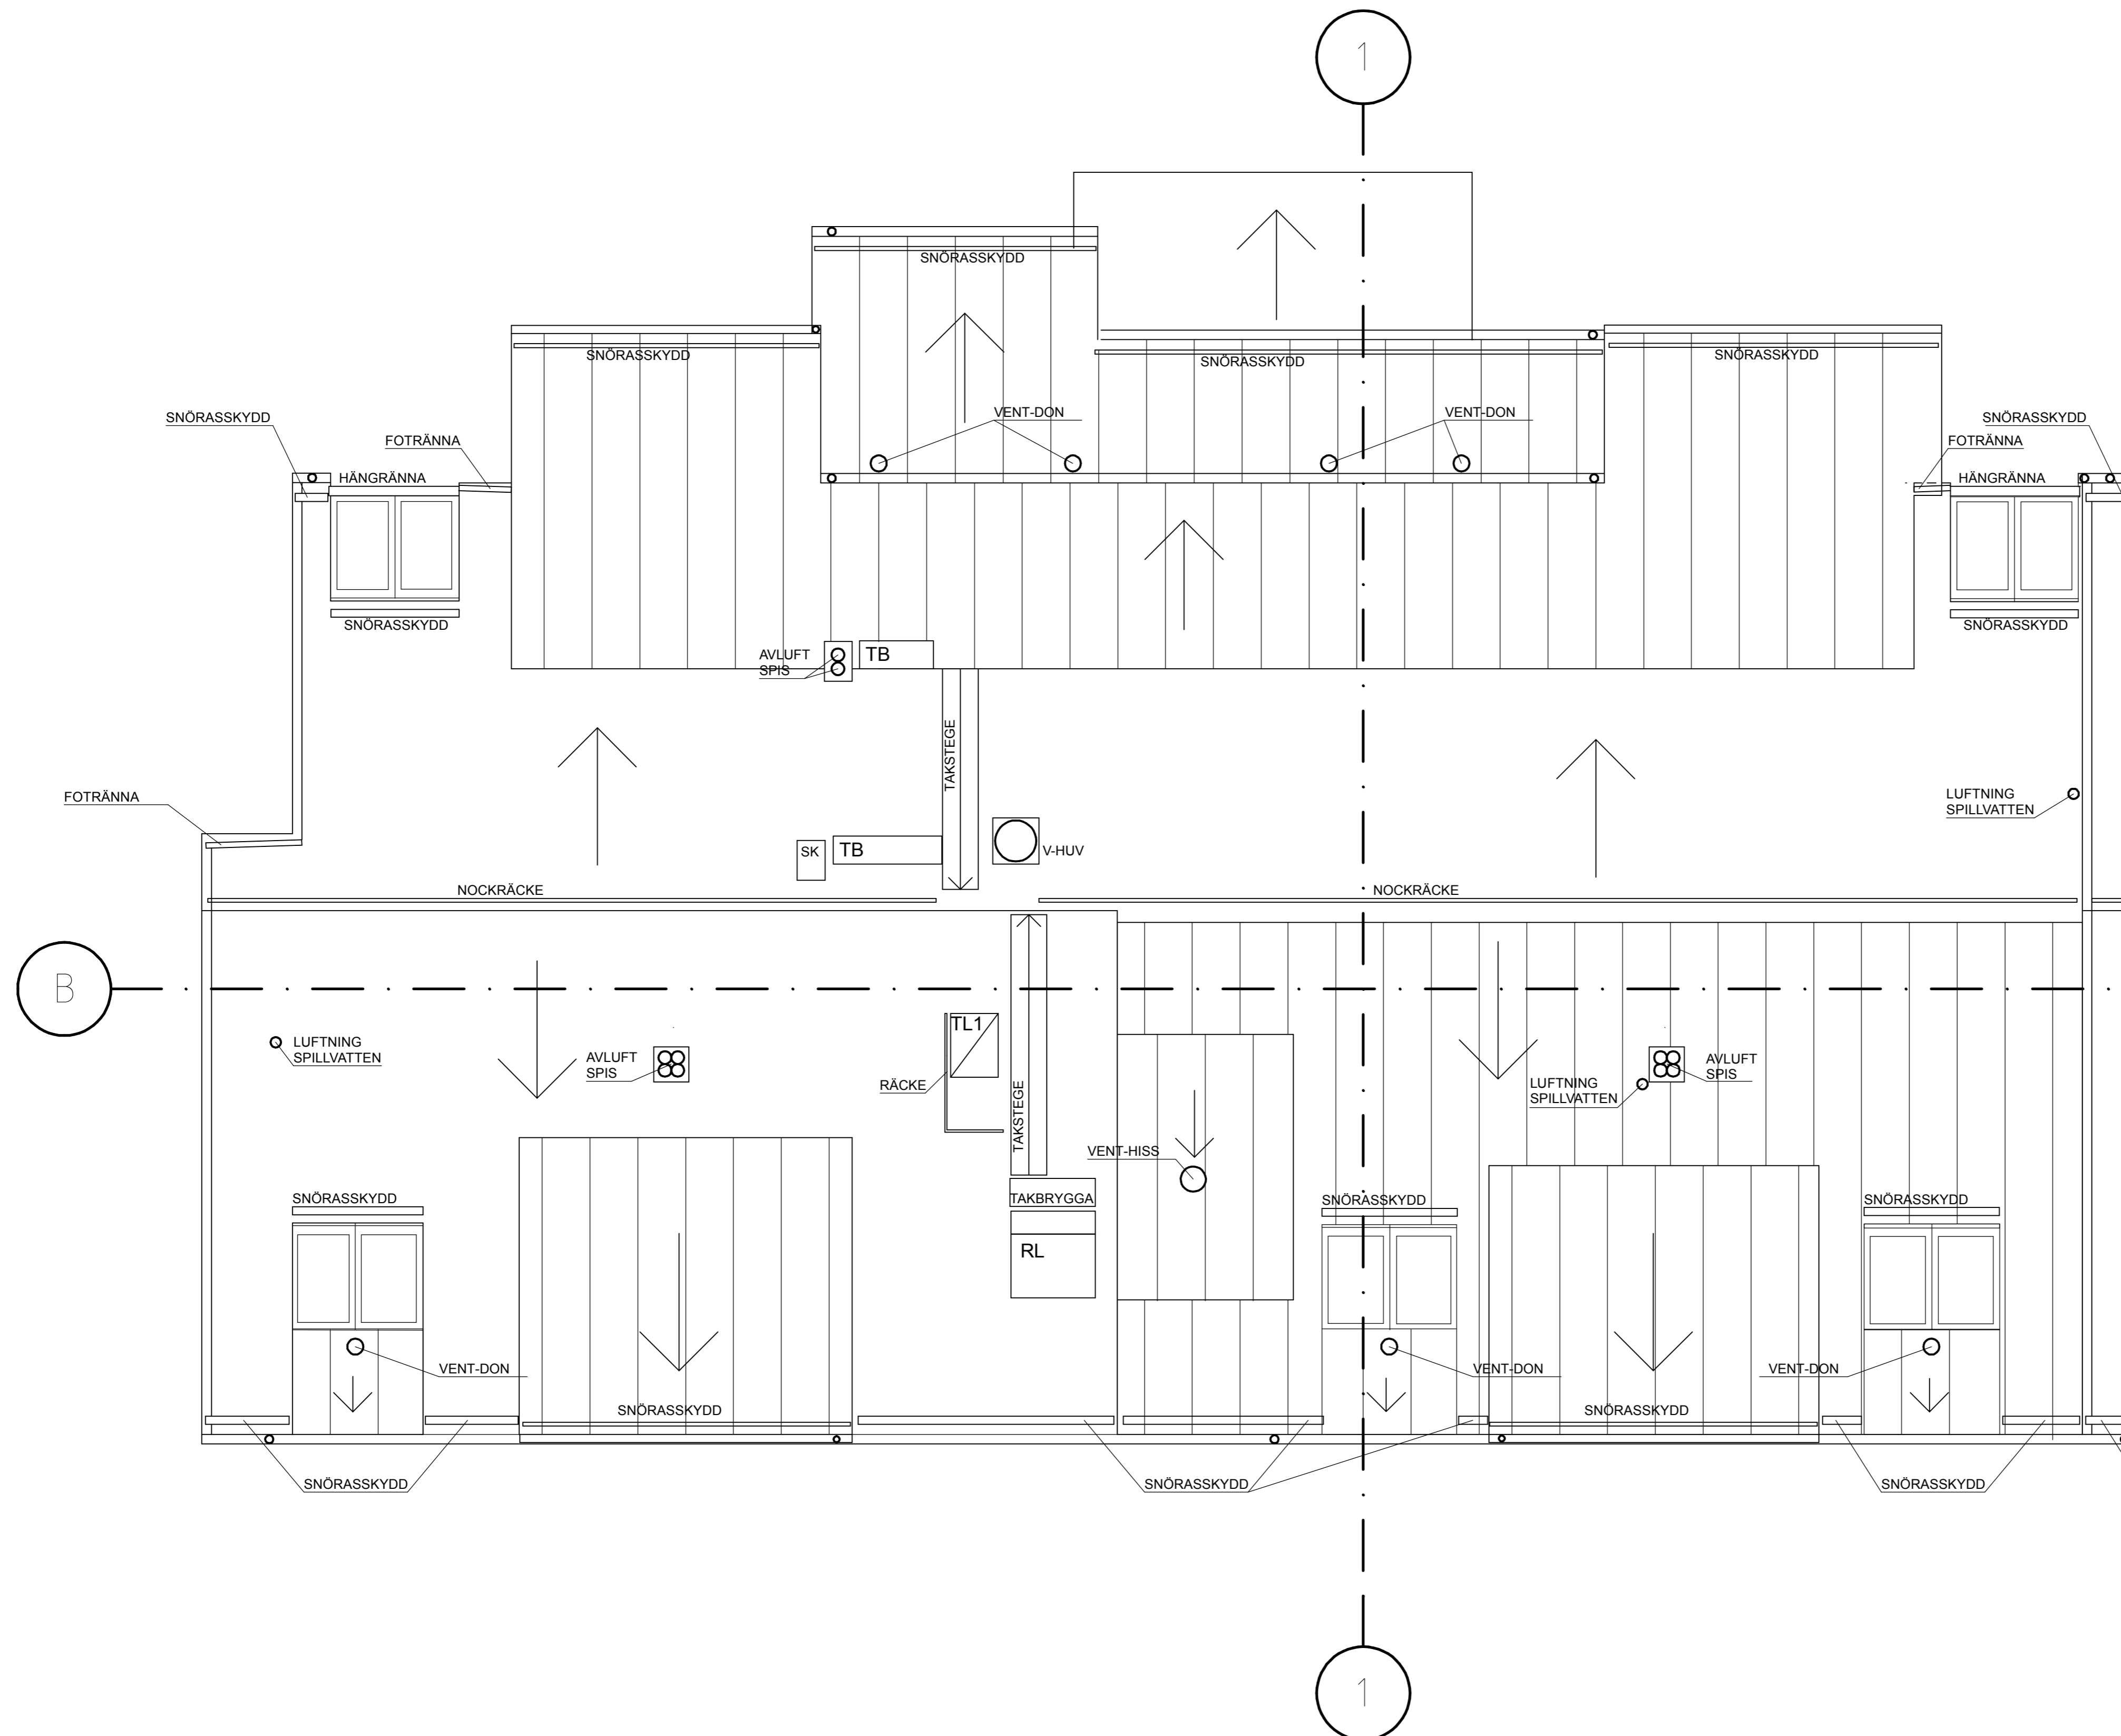

E	RELATIONSHANDLING	080218	BS
BET	ANT	ÄNDRING AVISER	DATUM SIGN

RELATIONSHANDLING

KV KOPPARSLAGAREN, ENKÖPINGSKOMMUN

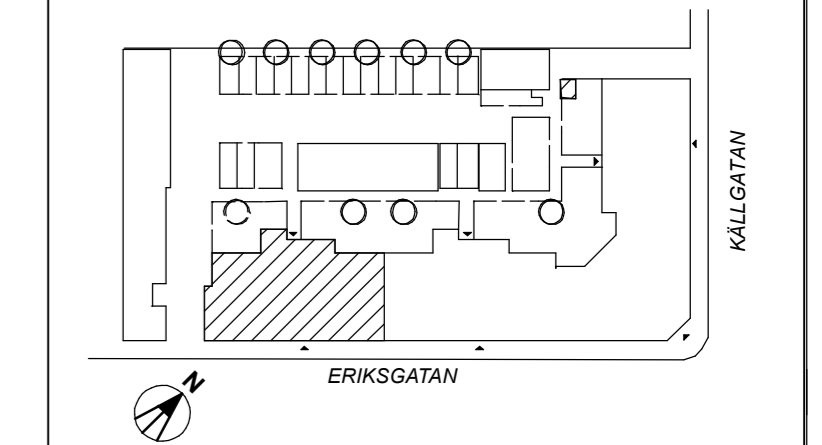

Studio 1-11 Arkitekter, T= 08-785 05 60		
K Knut Jönsson Ingenjörbyrå AB, T= 018-10 03 90		
E Owab Elkonsult, T= 0173-216 70		
VS Ketab Vs-Konstruktioner AB, T= 021-12 80 20		
V V-Projekt AB, T= 021-441 277		
LUPPRAG NR	RITAD AV	HANDLÄGGARE
956 00	BS	BS
DATUM	ANSVARIG	
2007-01-12	Michael Klingemann	

Plan 6, takplan.
 Trapphus 1

SKALA	NUMMER	BET
1:50	A40.1-116	E

